


| A/Jahr | Datum | Name | Bestandsflächen |
|---------|----------|--------|---------------------------|
| 01/2014 | Apr 2014 | Schupp | Betriebsgeb., Krematorium |
| 02/2014 | Jul 2014 | Schupp | Friedhofstraße 46/3 |
| 03/2014 | Aug 2014 | Schupp | 1. Untergeschoss |
| | | | Maßstab 1:100 |

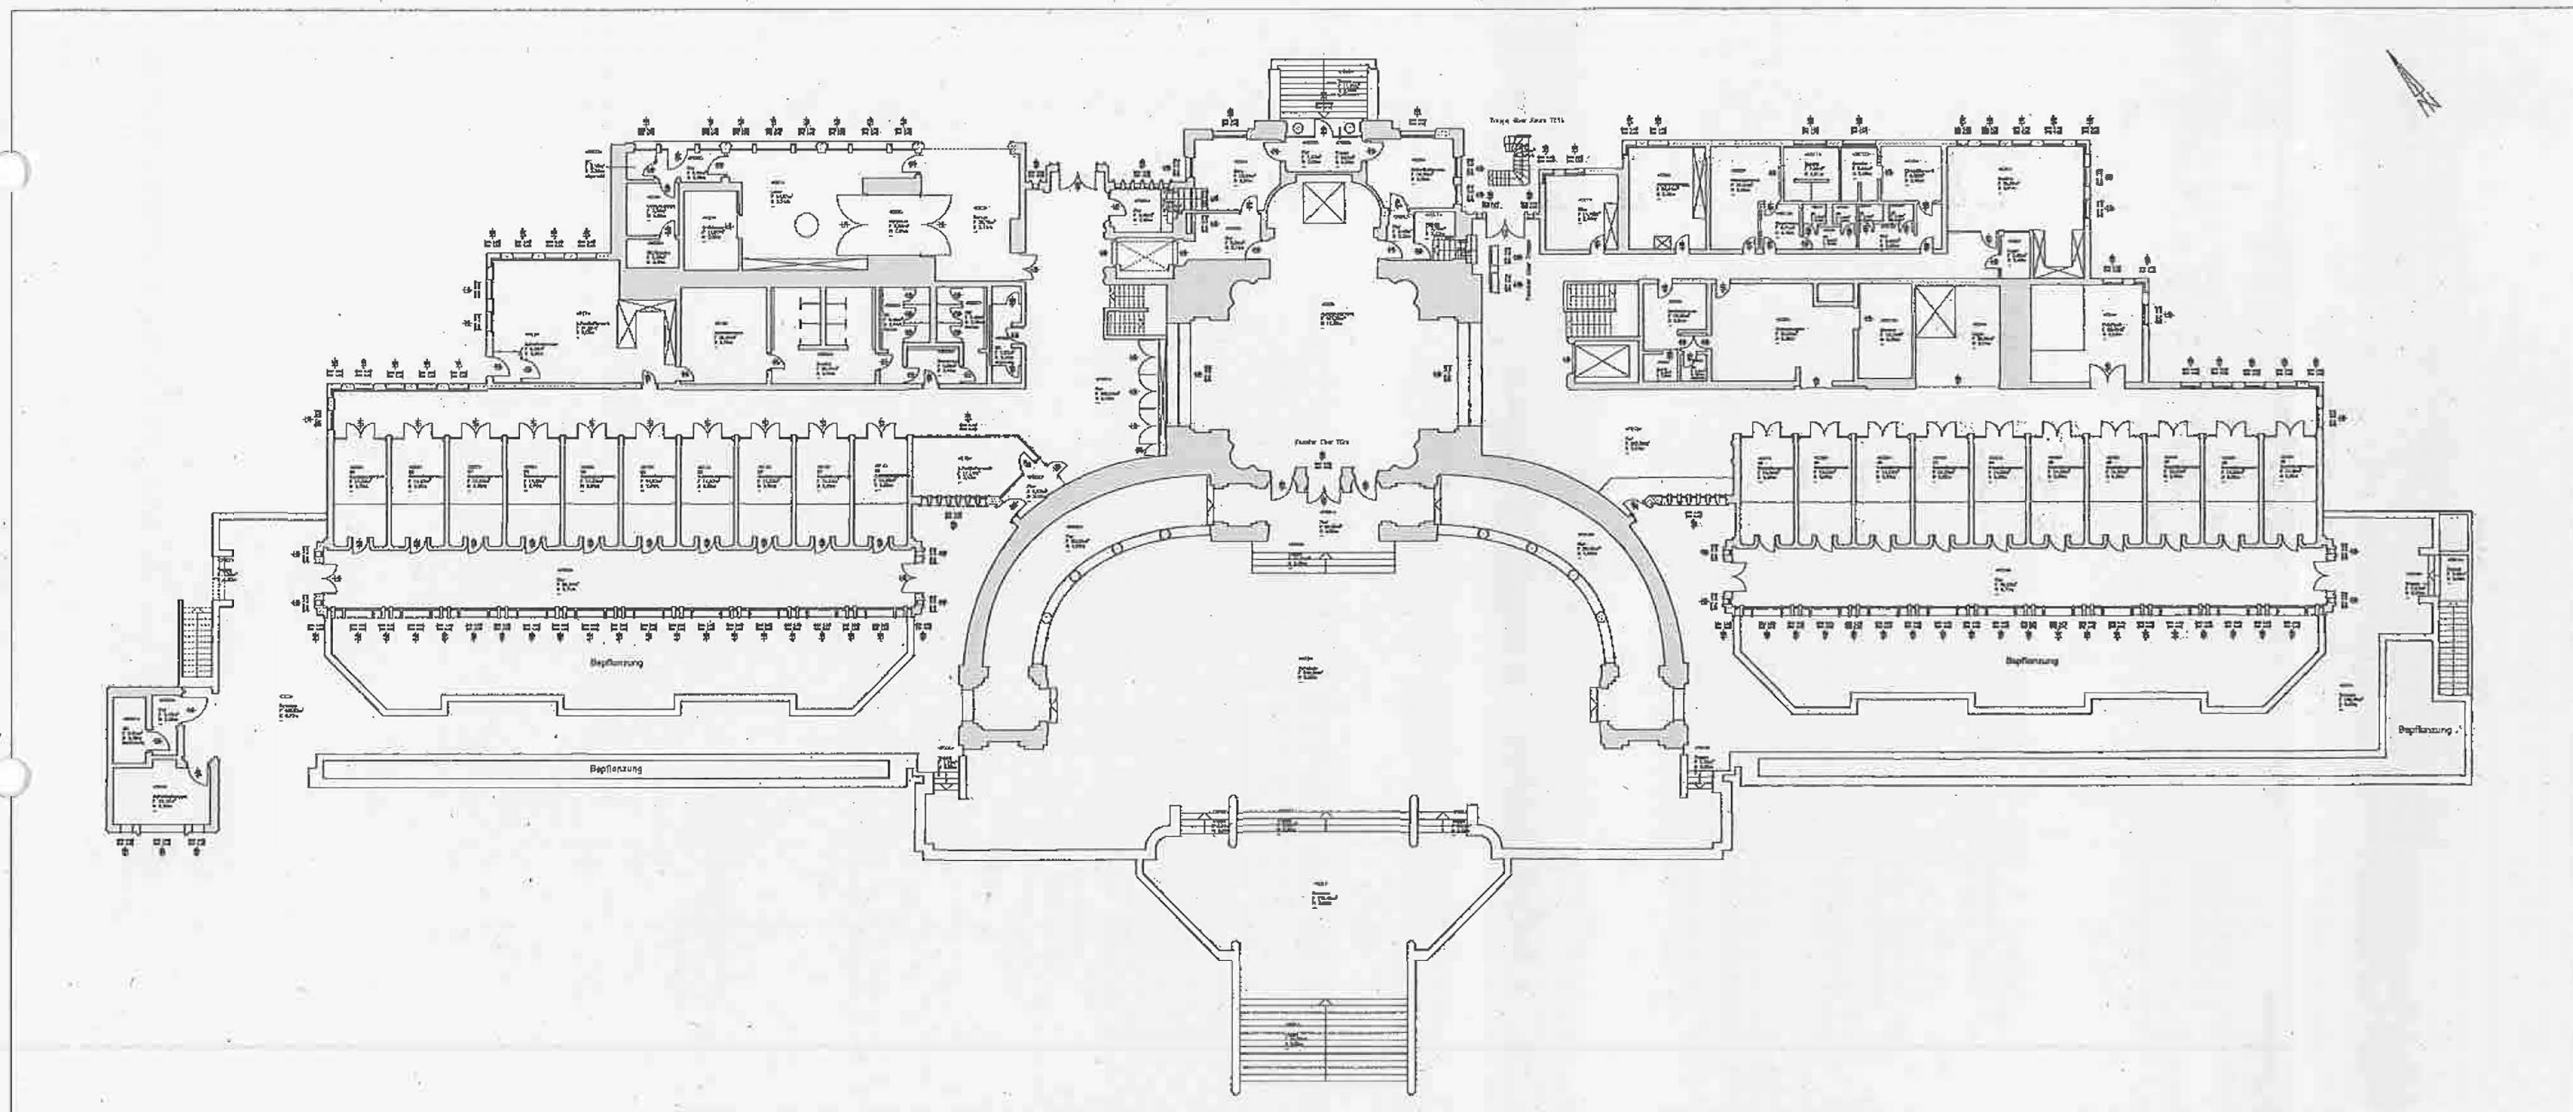

| | Datum | Art | Beschreibung |
|---------|------------|---------|--------------------------|
| Archiv | April 2011 | Schwarz | Bestandsflächen |
| Gründn. | Jan 2011 | Schwarz | Betriebsgeb. Krematorium |
| Quell. | Aug 2014 | Rot | Friedhofstraße 46/3 |
| | | | Erdgeschoss |
| | | | Maßstab 1:100 |
| | | | |
| | | | |
Der CAD-Plan wurde aus dem vorhandenen Bestandsplan erstellt.
 Änderungen des Bestandsplan sind durch rote Linien im Plan dargestellt.



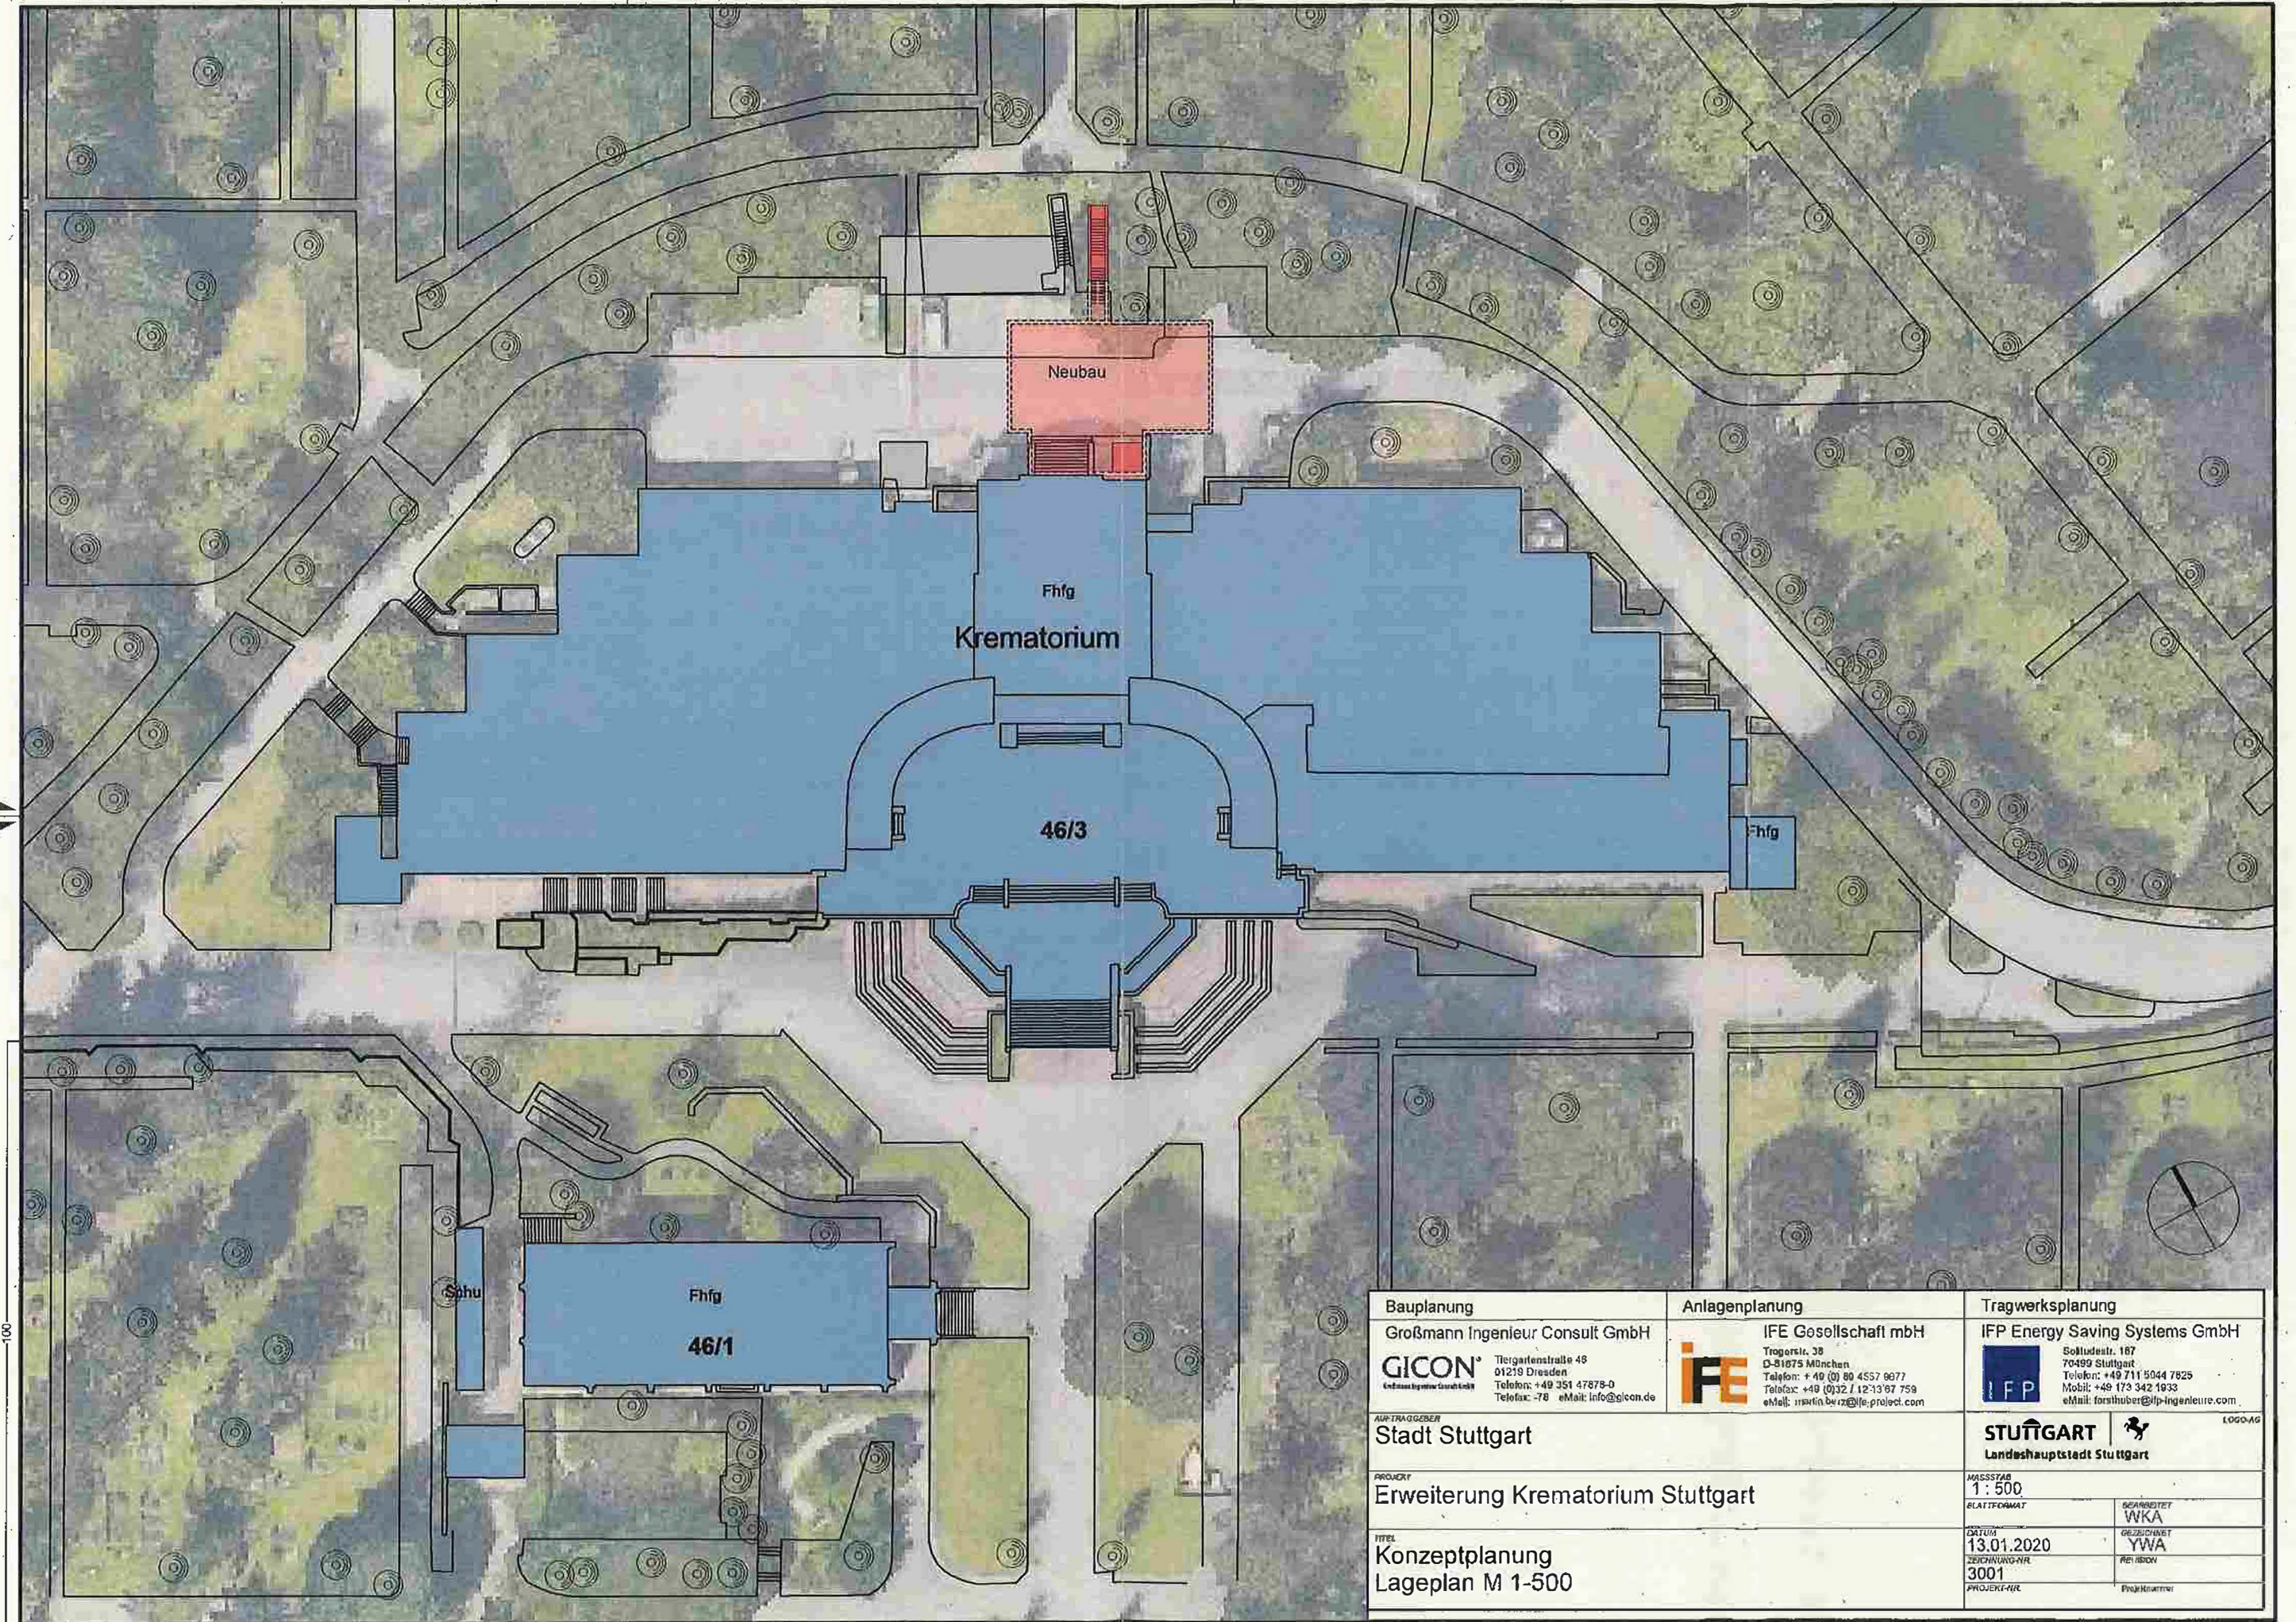


| | | |
|---|--|---|
| <p>Bauplanung Großmann Ingenieur Consult GmbH GICON <small>Lebensplanungswirtschaft</small> Tiergartenstraße 48 01219 Dresden Telefon: +49 351 47878-0 Telefax: -78 eMail: info@gicon.de</p> | <p>Anlagenplanung IFE Gesellschaft mbH IFE Trogerstr. 38 D-81875 München Telefon: +49 (0) 89 4557 9077 Telefax: +49 (0)32 / 12-13'67 759 eMail: martin.berz@ife-project.com</p> | <p>Tragwerksplanung IFP Energy Saving Systems GmbH IFP Sollstedstr. 187 70499 Stuttgart Telefon: +49 711 5044 7825 Mobil: +49 173 342 1933 eMail: forsthuber@ifp-ingenieur.com</p> |
| <p>AUFTRAGGEBER Stadt Stuttgart</p> | | <p>STUTTGART Landeshauptstadt Stuttgart</p> |
| <p>PROJEKT Erweiterung Krematorium Stuttgart</p> <p>TITEL Konzeptplanung Lageplan M 1-500</p> | | <p>MASSSTAB 1: 500</p> <p>BLATTFORMAT</p> <p>ORNUM 13.01.2020</p> <p>ZEICHNUNG-NR 3001</p> <p>PROJEKT-NR</p> <p>GEPRÜFT WKA</p> <p>GEZEICHNET YVA</p> <p>REVISOR</p> <p>PROJEKTLEITER</p> |

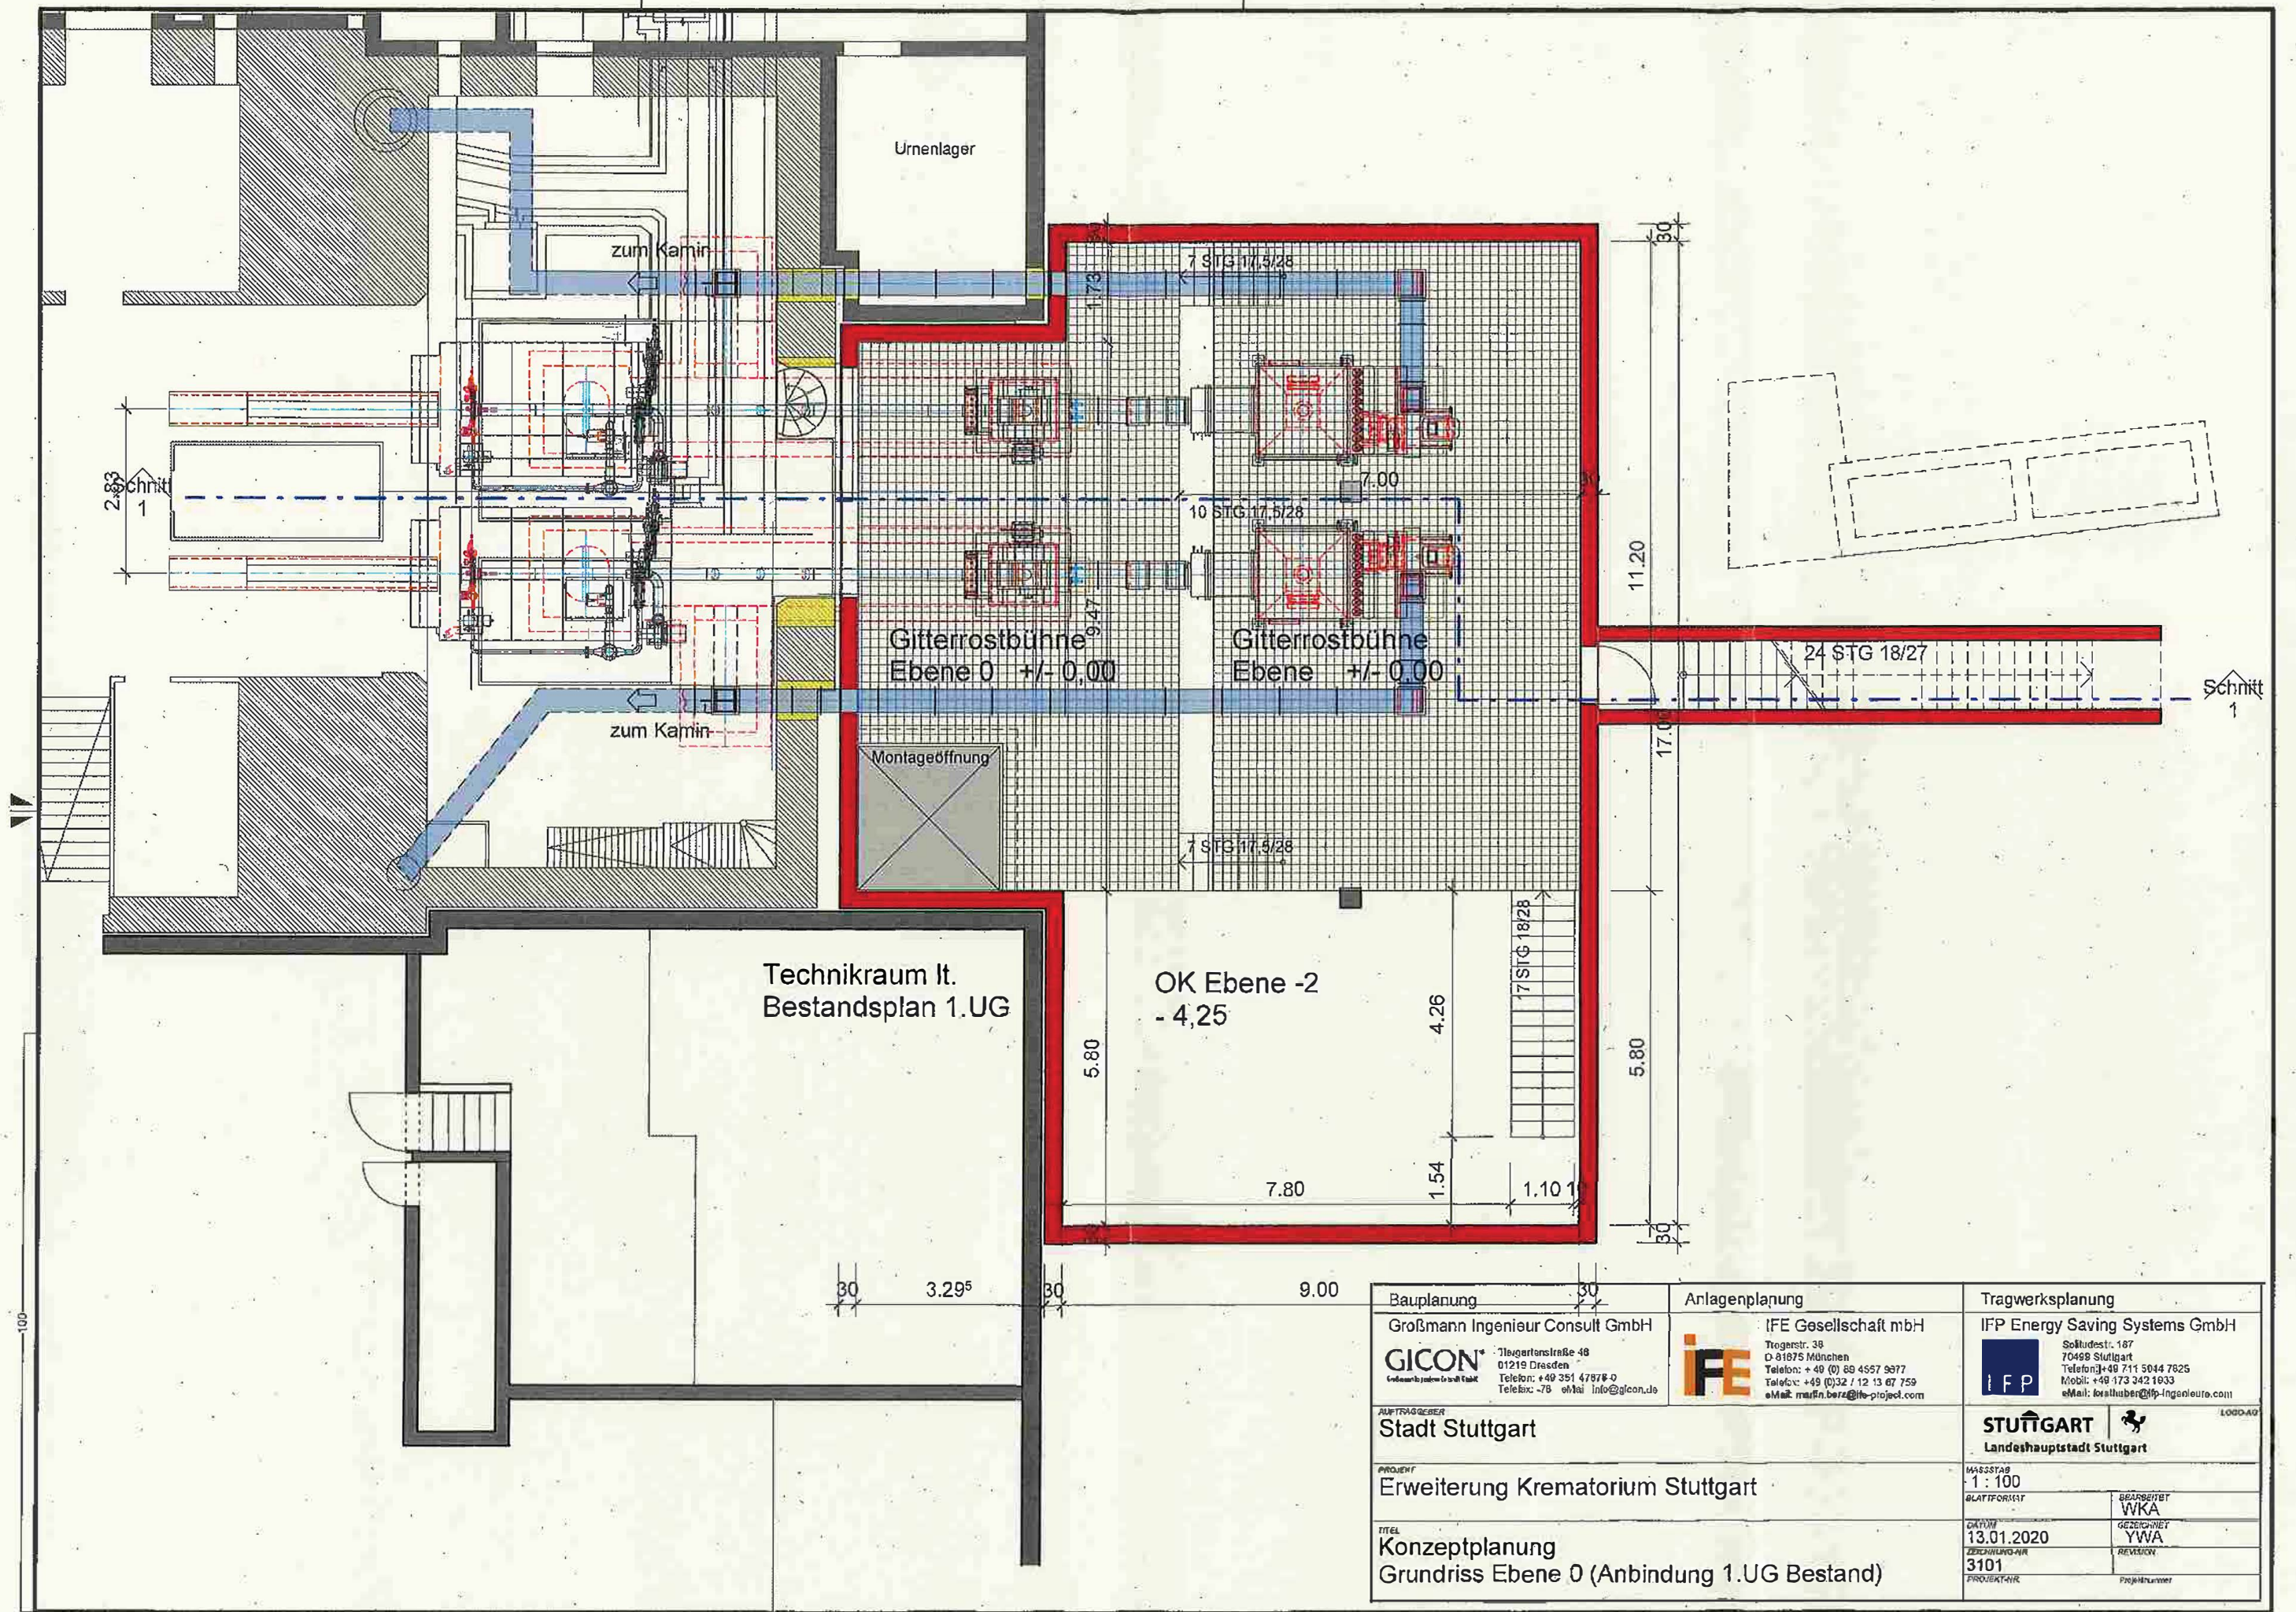


| | | |
|---|---|--|
| <p>Bauplanung</p> <p>Großmann Ingenieur Consult GmbH</p> <p>GICON <small>Fliegartenstraße 48 01219 Dresden Telefon: +49 351 478760 Telefax: -76 6711 info@gicon.de</small></p> | <p>Anlagenplanung</p> <p>IFE Gesellschaft mbH</p> <p>IFE <small>Trägerstr. 38 D-81875 München Telefon: +49 (0) 89 4557 9977 Telefax: +49 (0)32 / 12 13 67 759 eMail: martin.berz@ife-project.com</small></p> | <p>Tragwerksplanung</p> <p>IFP Energy Saving Systems GmbH</p> <p>IFP <small>Sokuldestr. 187 70498 Stuttgart Telefon: +49 711 5044 7825 Mobil: +49 173 342 1933 eMail: karsthuber@ifp-ingenieur.de</small></p> |
| <p>AUFTRAGGEBER</p> <p>Stadt Stuttgart</p> | | <p>STUTTGART <small>Landeshauptstadt Stuttgart</small></p> |
| <p>PROJEKT</p> <p>Erweiterung Krematorium Stuttgart</p> <p>TITEL</p> <p>Konzeptplanung Grundriss Ebene 0 (Anbindung 1.UG Bestand)</p> | | <p>MASSSTAB</p> <p>1 : 100</p> <p>BLATTFORMAT</p> <p>BEARBEITET</p> <p>WKA</p> <p>GEZEICHNET</p> <p>YWA</p> <p>REVISION</p> <p>DATUM</p> <p>13.01.2020</p> <p>ZERLEGNUNG-NR</p> <p>3101</p> <p>PROJEKTNR</p> <p>Projektnummer</p> |

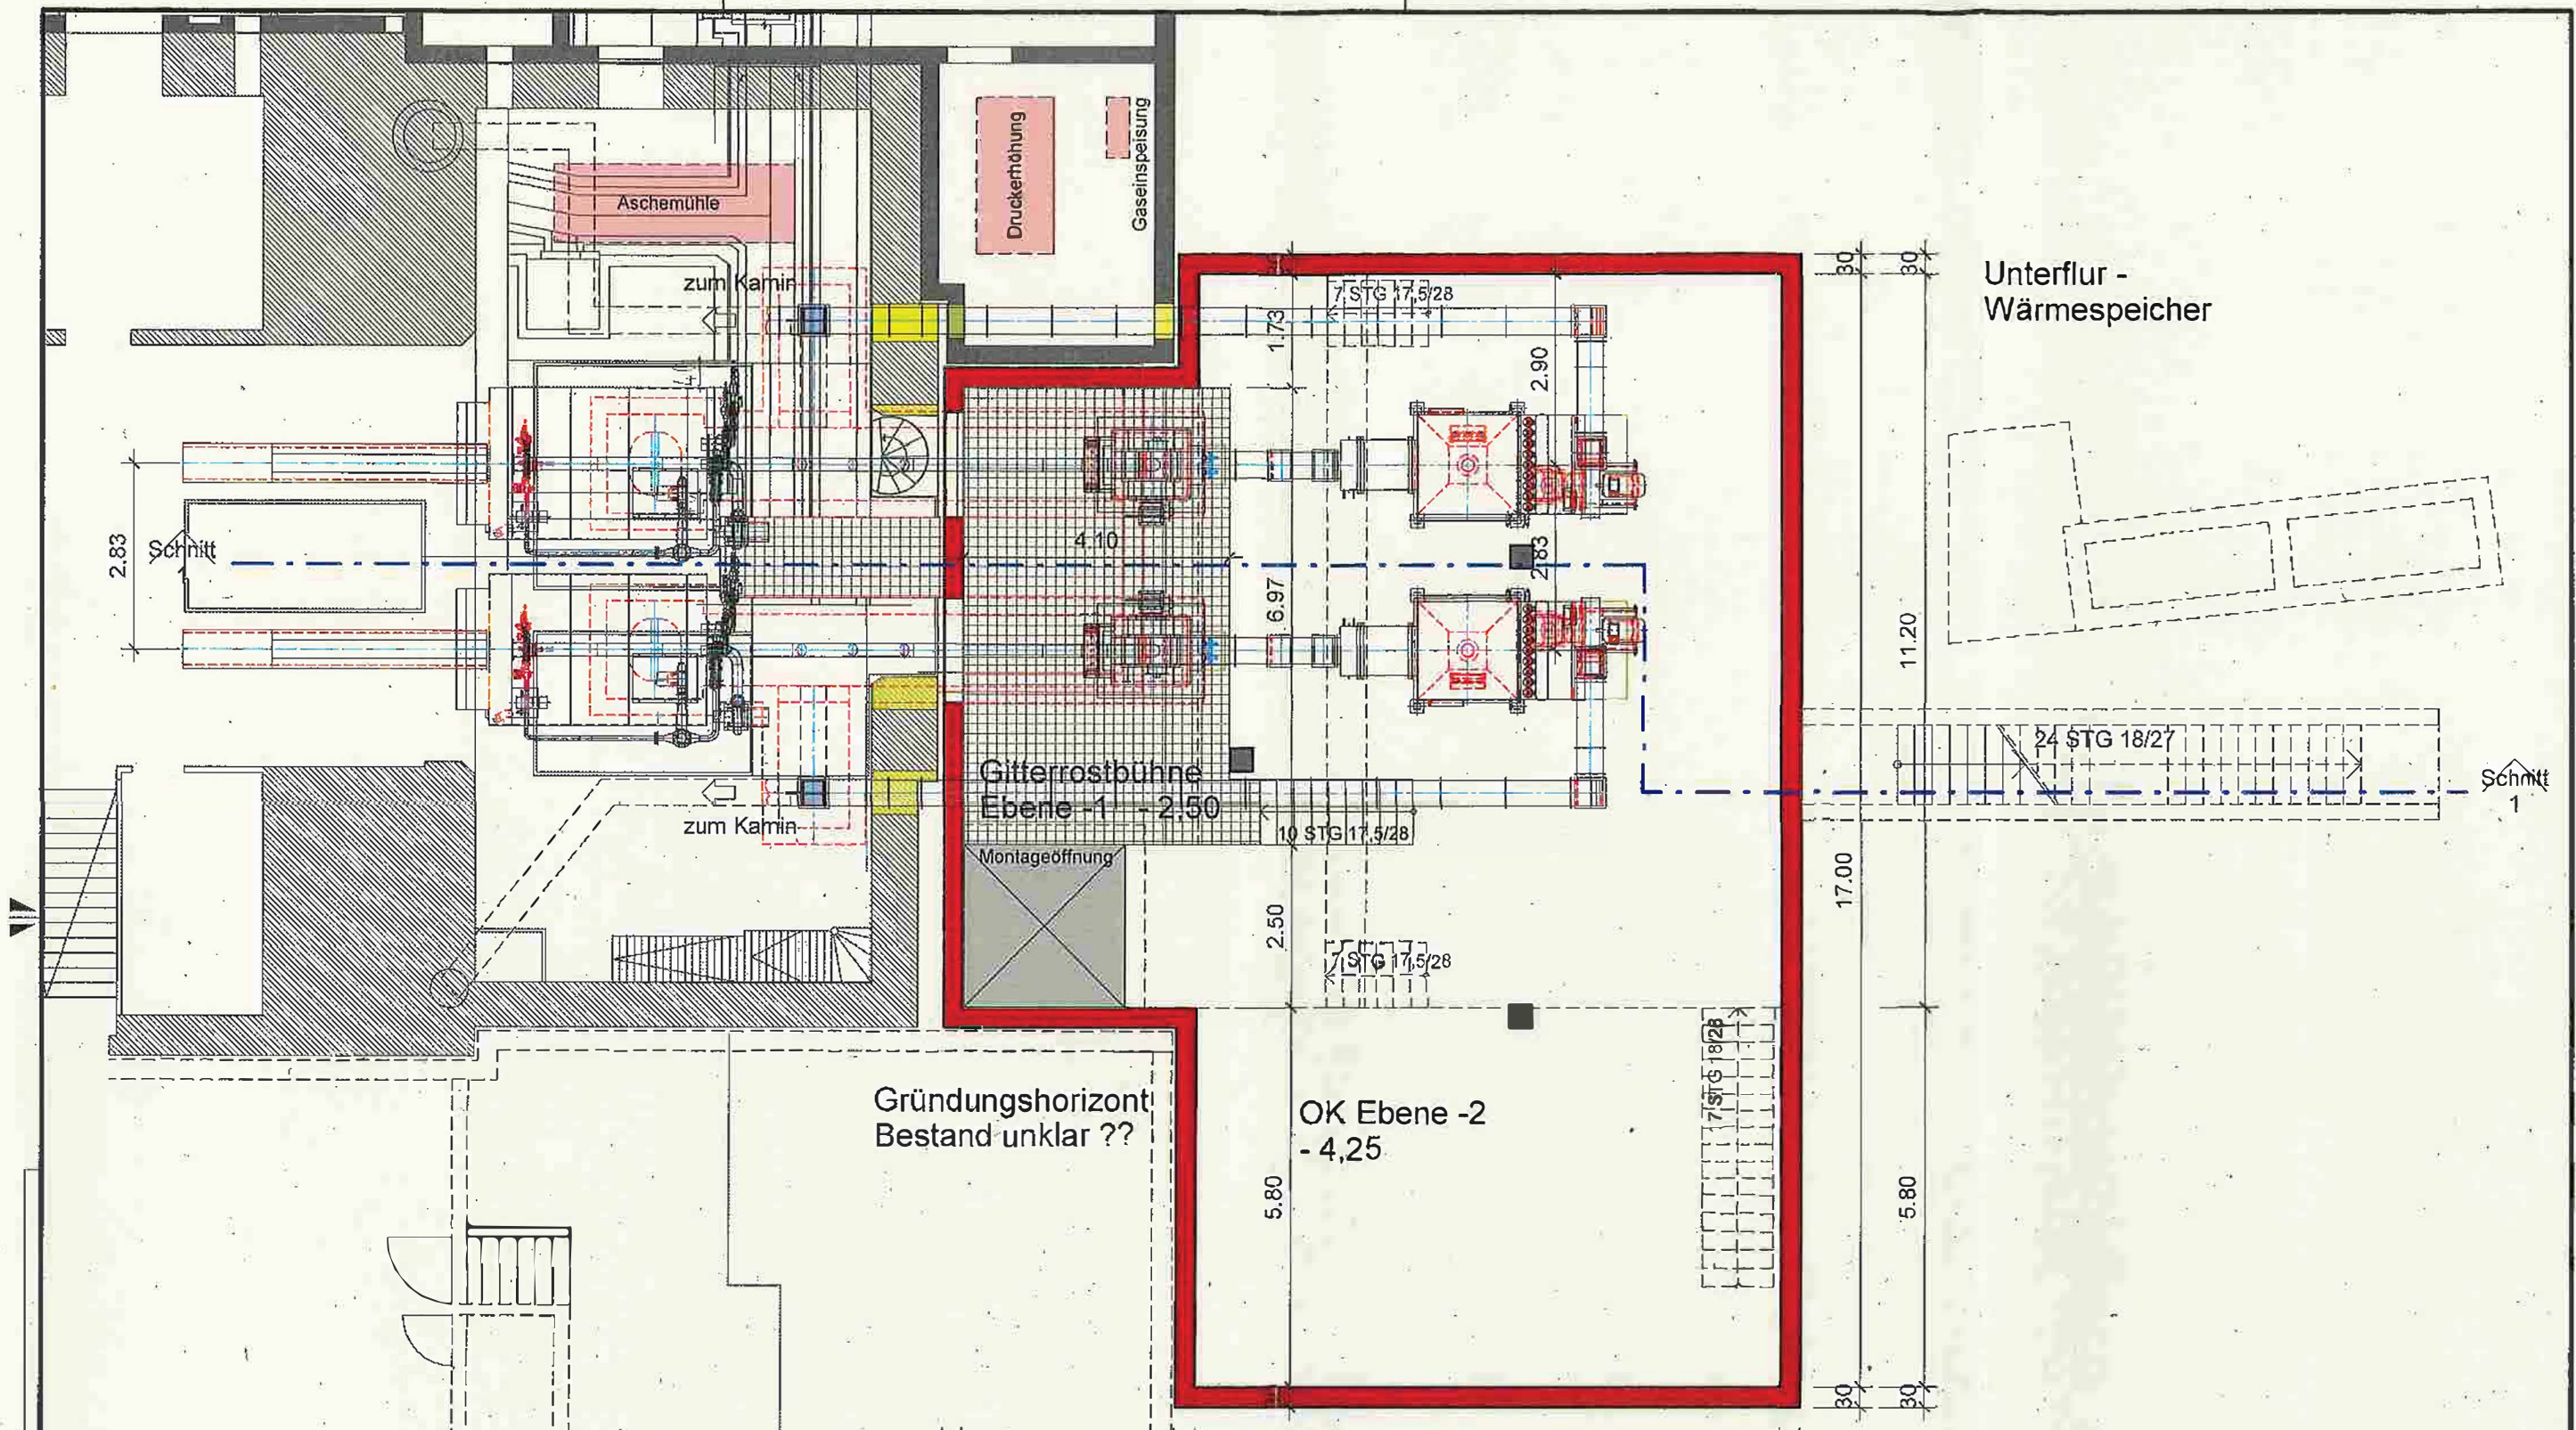

| | | |
|---|--|--|
| Bauplanung Großmann Ingenieur Consult GmbH GICON Tiergartenstraße 46 01219 Dresden Telefon: +49 351 47878-0 Telefax: -78 eMail: info@gicon.de | Anlagenplanung IFE Gesellschaft mbH Trogerstr. 38 D-81075 München Telefon: +49 (0) 89 4557 8677 Telefax: +49 (0) 32 / 12 13 67 759 eMail: martin.berz@ife-project.com | Tragwerksplanung IFP Energy Saving Systems GmbH Solitudestr. 167 70499 Stuttgart Telefon: +49 711 5044 7825 Mobil: +49 173 342 1933 eMail: forsthuber@ifp-ingenieur.com |
| AUFTRAGGEBER Stadt Stuttgart | STUTTGART Landeshauptstadt Stuttgart | Logo AG |
| PROJEKT Erweiterung Krematorium Stuttgart | | MASSSTAB 1 : 100 |
| TITEL Konzeptplanung Grundriss Ebene -1 = -2,50 m | | BEARBEITET WKA GEZEICHNET YWA REVISION NEVISION Projektnummer |
| DATUM 13.01.2020 | | ZEICHNUNG-NR. 3102 |
| PROJEKT-NR. | | |

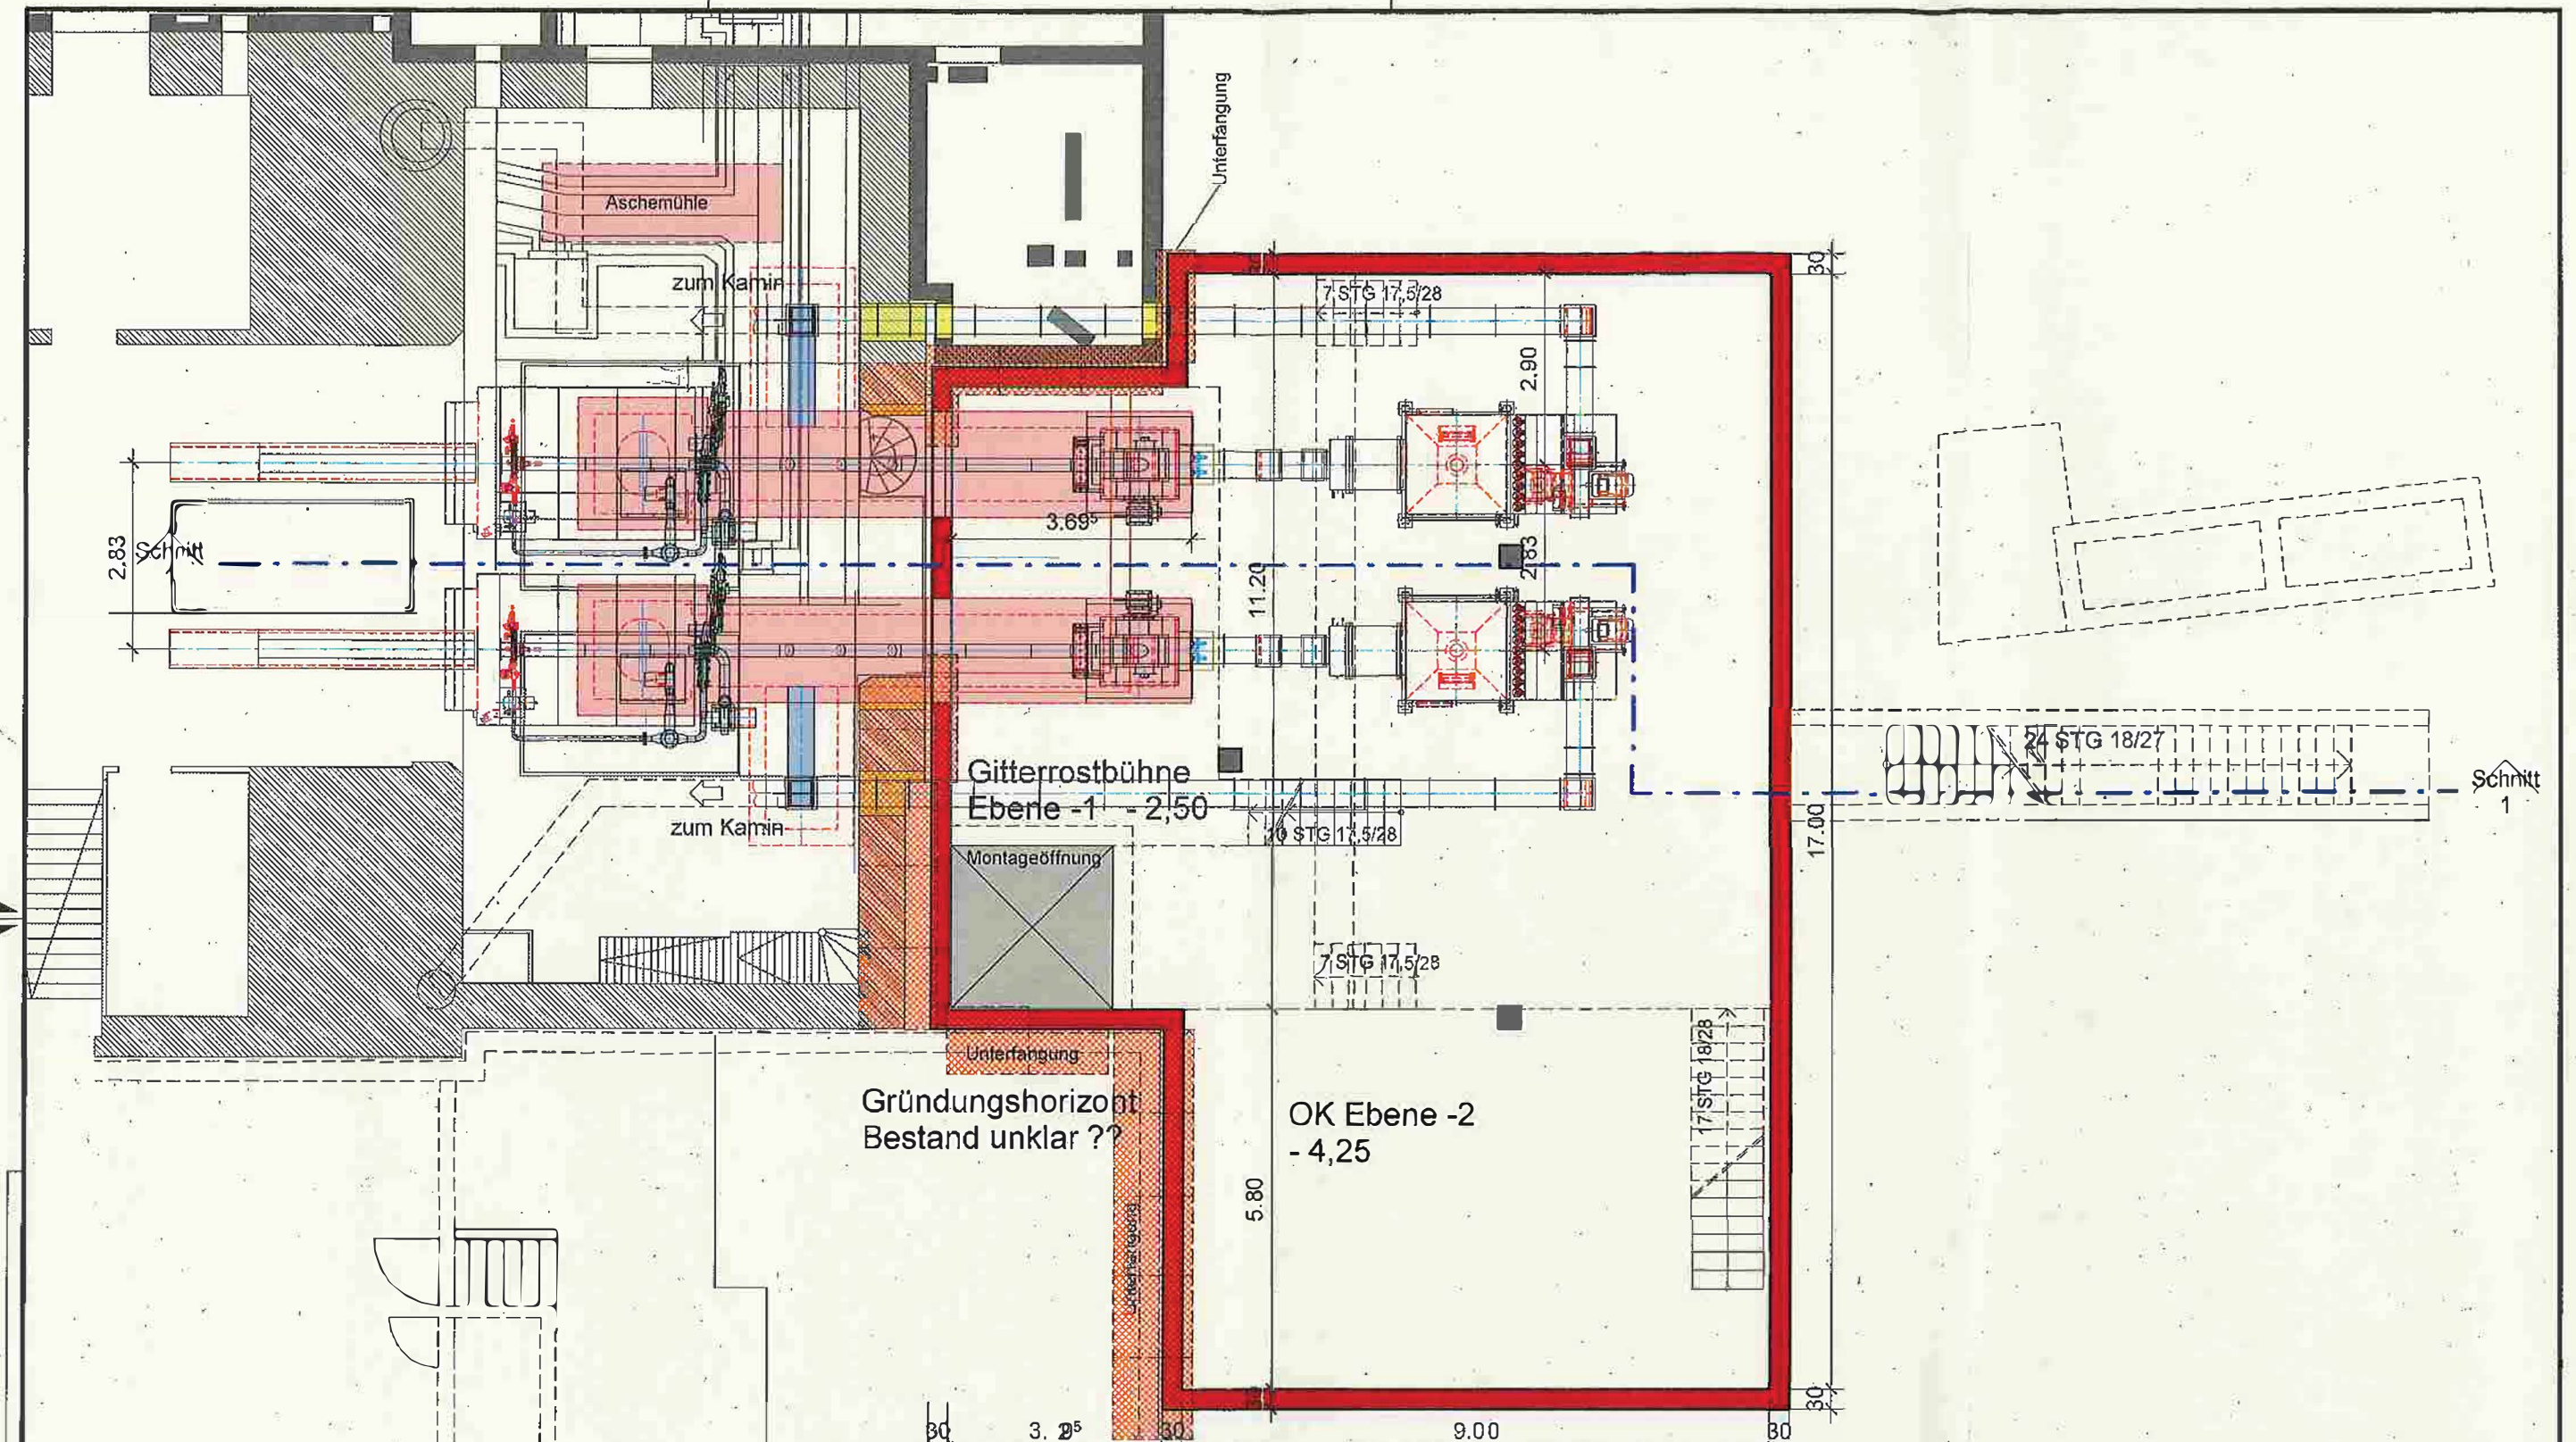

| | | |
|--|--|--|
| <p>Bauplanung Großmann Ingenieur Consult GmbH GICON Tiergartenstraße 46 01219 Dresden Telefon: +49 351 47878-0 Telefax: -78 eMail: info@gicon.de</p> | <p>Anlagenplanung IFE Gesellschaft mbH IFE Trogerstr. 38 D-81875 München Telefon: +49 (0) 89 4567 9677 Telefax: +49 (0)32 / 12 13 67 759 eMail: martin.beitz@ife-project.com</p> | <p>Tragwerksplanung IFP Energy Saving Systems GmbH Soßludstr. 187 70499 Stuttgart Telefon: +49 711 5044 7825 Mobil: +49 173 342 1933 eMail: foelshuber@ifp-ingenieure.com</p> |
| <p>AUFTRAGGEBER Stadt Stuttgart</p> | <p>STUTTGART Landeshauptstadt Stuttgart</p> | |
| <p>PROJEKT Erweiterung Krematorium Stuttgart</p> <p>TITEL Konzeptplanung Grundriss Ebene -2 = -4,25 m</p> | | |
| <p>MASSSTAB 1 : 100</p> <p>BLATTFORMAT WKA</p> <p>DAVON 13.01.2020</p> <p>ZEICHNUNGSR 3103</p> <p>PROJEKTNR Projektname</p> | | <p>GEARBEITET WKA</p> <p>BEZEICHNET YWA</p> <p>REVISION</p> |

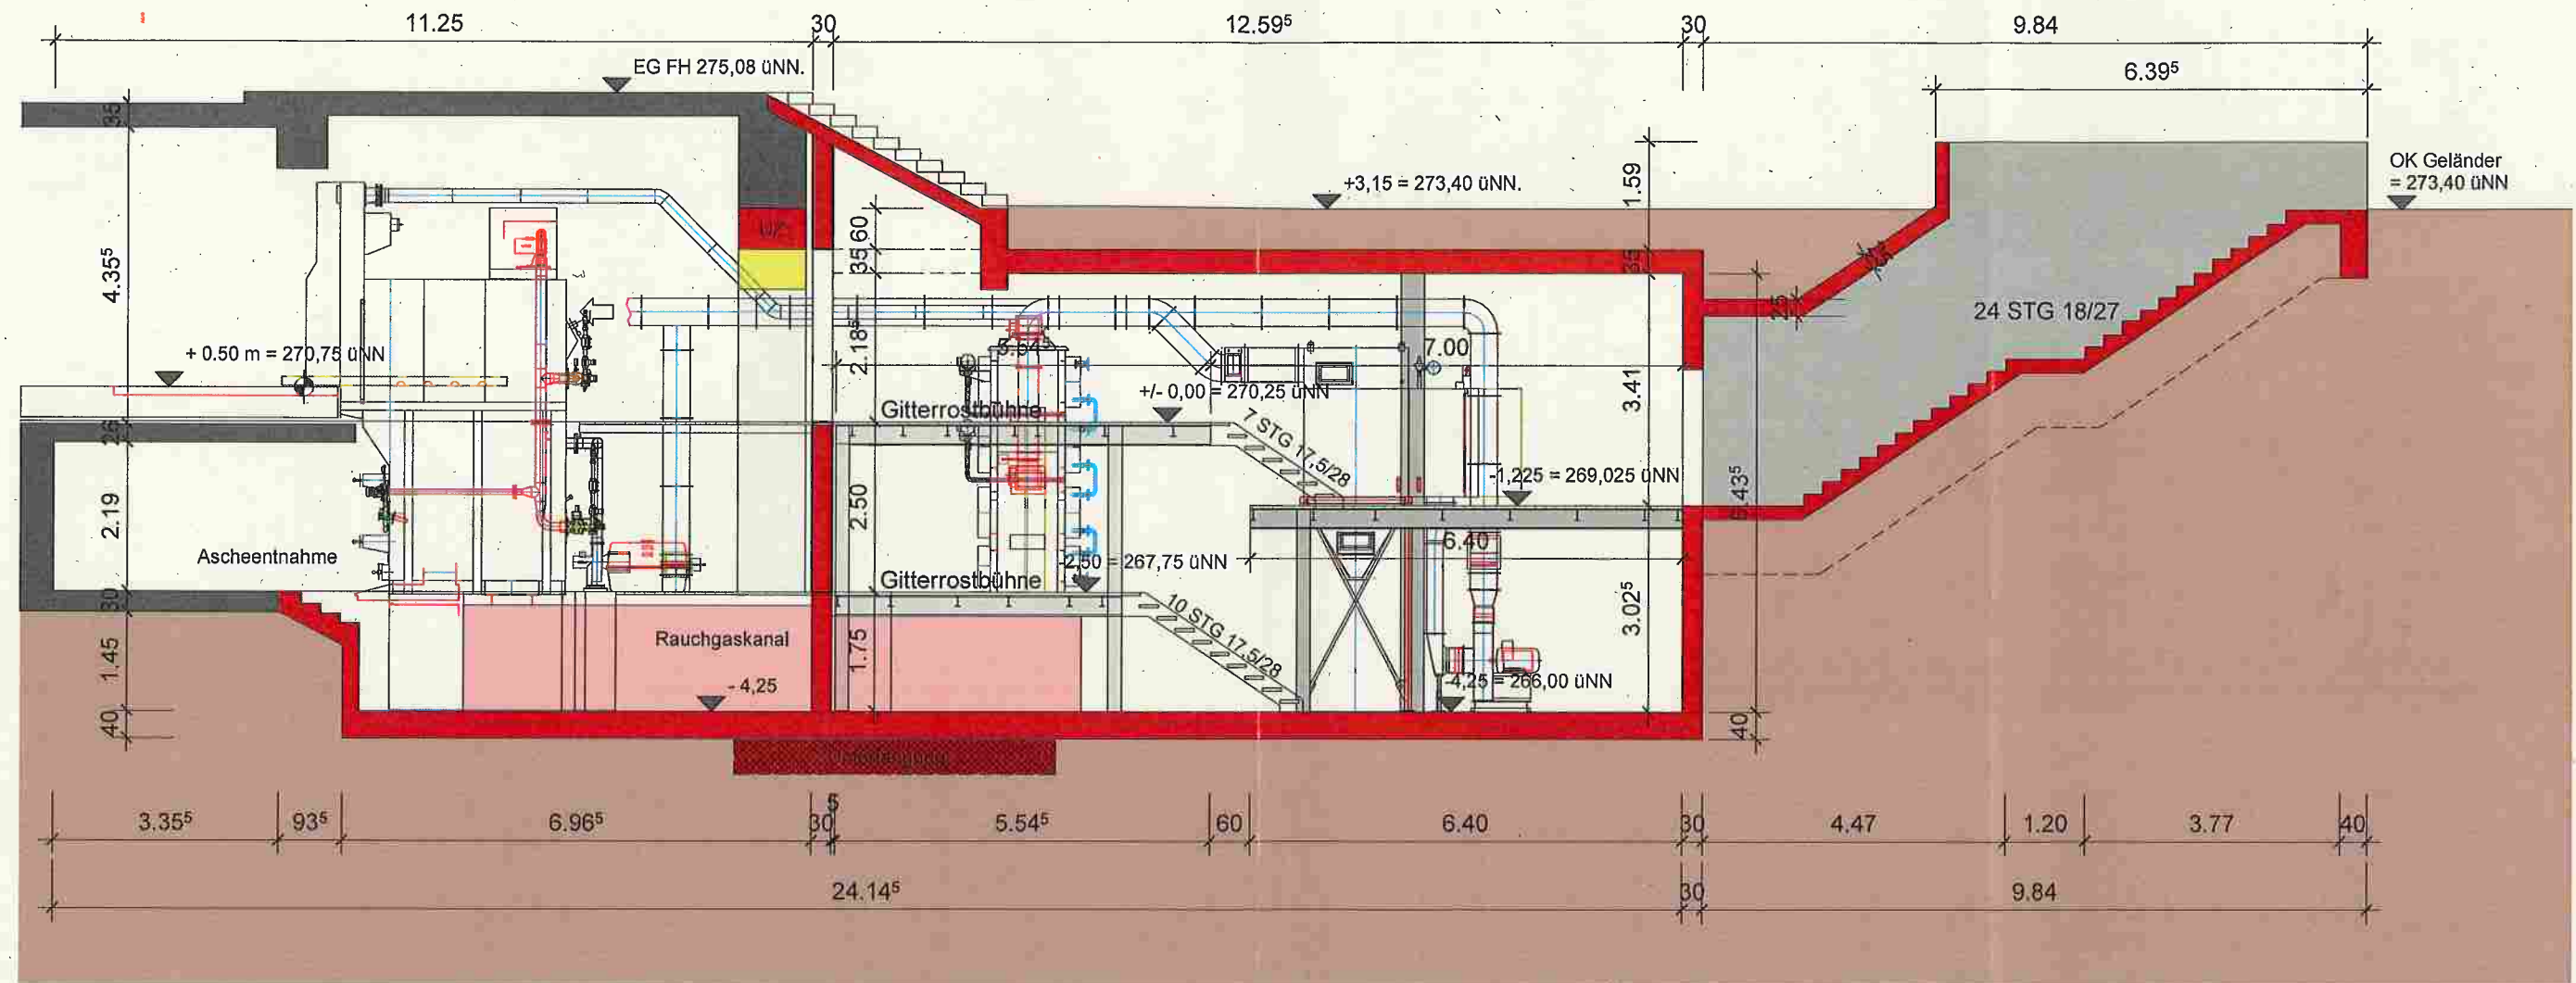

| | | |
|---|---|---|
| <p>Bauplanung Großmann Ingenieur Consult GmbH GICON Tiergartenstraße 48 01219 Dresden Telefon: +49 351 47878-0 Telefax: -78 eMail: info@gicon.de</p> | <p>Anlagenplanung IFE Gesellschaft mbH Trogerstr. 38 D-81675 München Telefon: +49 (0) 89 4557 9677 Telefax: +49 (0)32 / 12 13 87 759 eMail: martin.berz@ife-project.com</p> | <p>Tragwerksplanung IFP Energy Saving Systems GmbH Soltudestr. 187 70499 Stuttgart Telefon: +49 711 5044 7825 Mobil: +49 173 342 1933 eMail: forsthuber@ifp-ingenieur.com</p> |
| <p>AUFTRAGGEBER Stadt Stuttgart</p> | <p>STUTTGART Landeshauptstadt Stuttgart</p> | <p>LOGO-AG</p> |
| <p>PROJEKT Erweiterung Krematorium Stuttgart</p> | <p>MASSSTAB 1 : 100</p> | <p>BEARBEITET WKA</p> |
| <p>TITEL Konzeptplanung Schnitt Erweiterung</p> | <p>BLATTFORMAT</p> | <p>GEZEICHNET YWA</p> |
| <p>DATEUM 13.01.2020</p> | <p>REVISION</p> | <p>PROJEKT-NR. 3201</p> |
| <p>PROJEKT-NR. 3201</p> | <p>Projektnummer</p> | |