


ROSENSTEINSCHULE - NEUGESTALTUNG AUSSENANLAGEN



Mundsinger + Hans
Freie Landschaftsarchitekten

Bestand

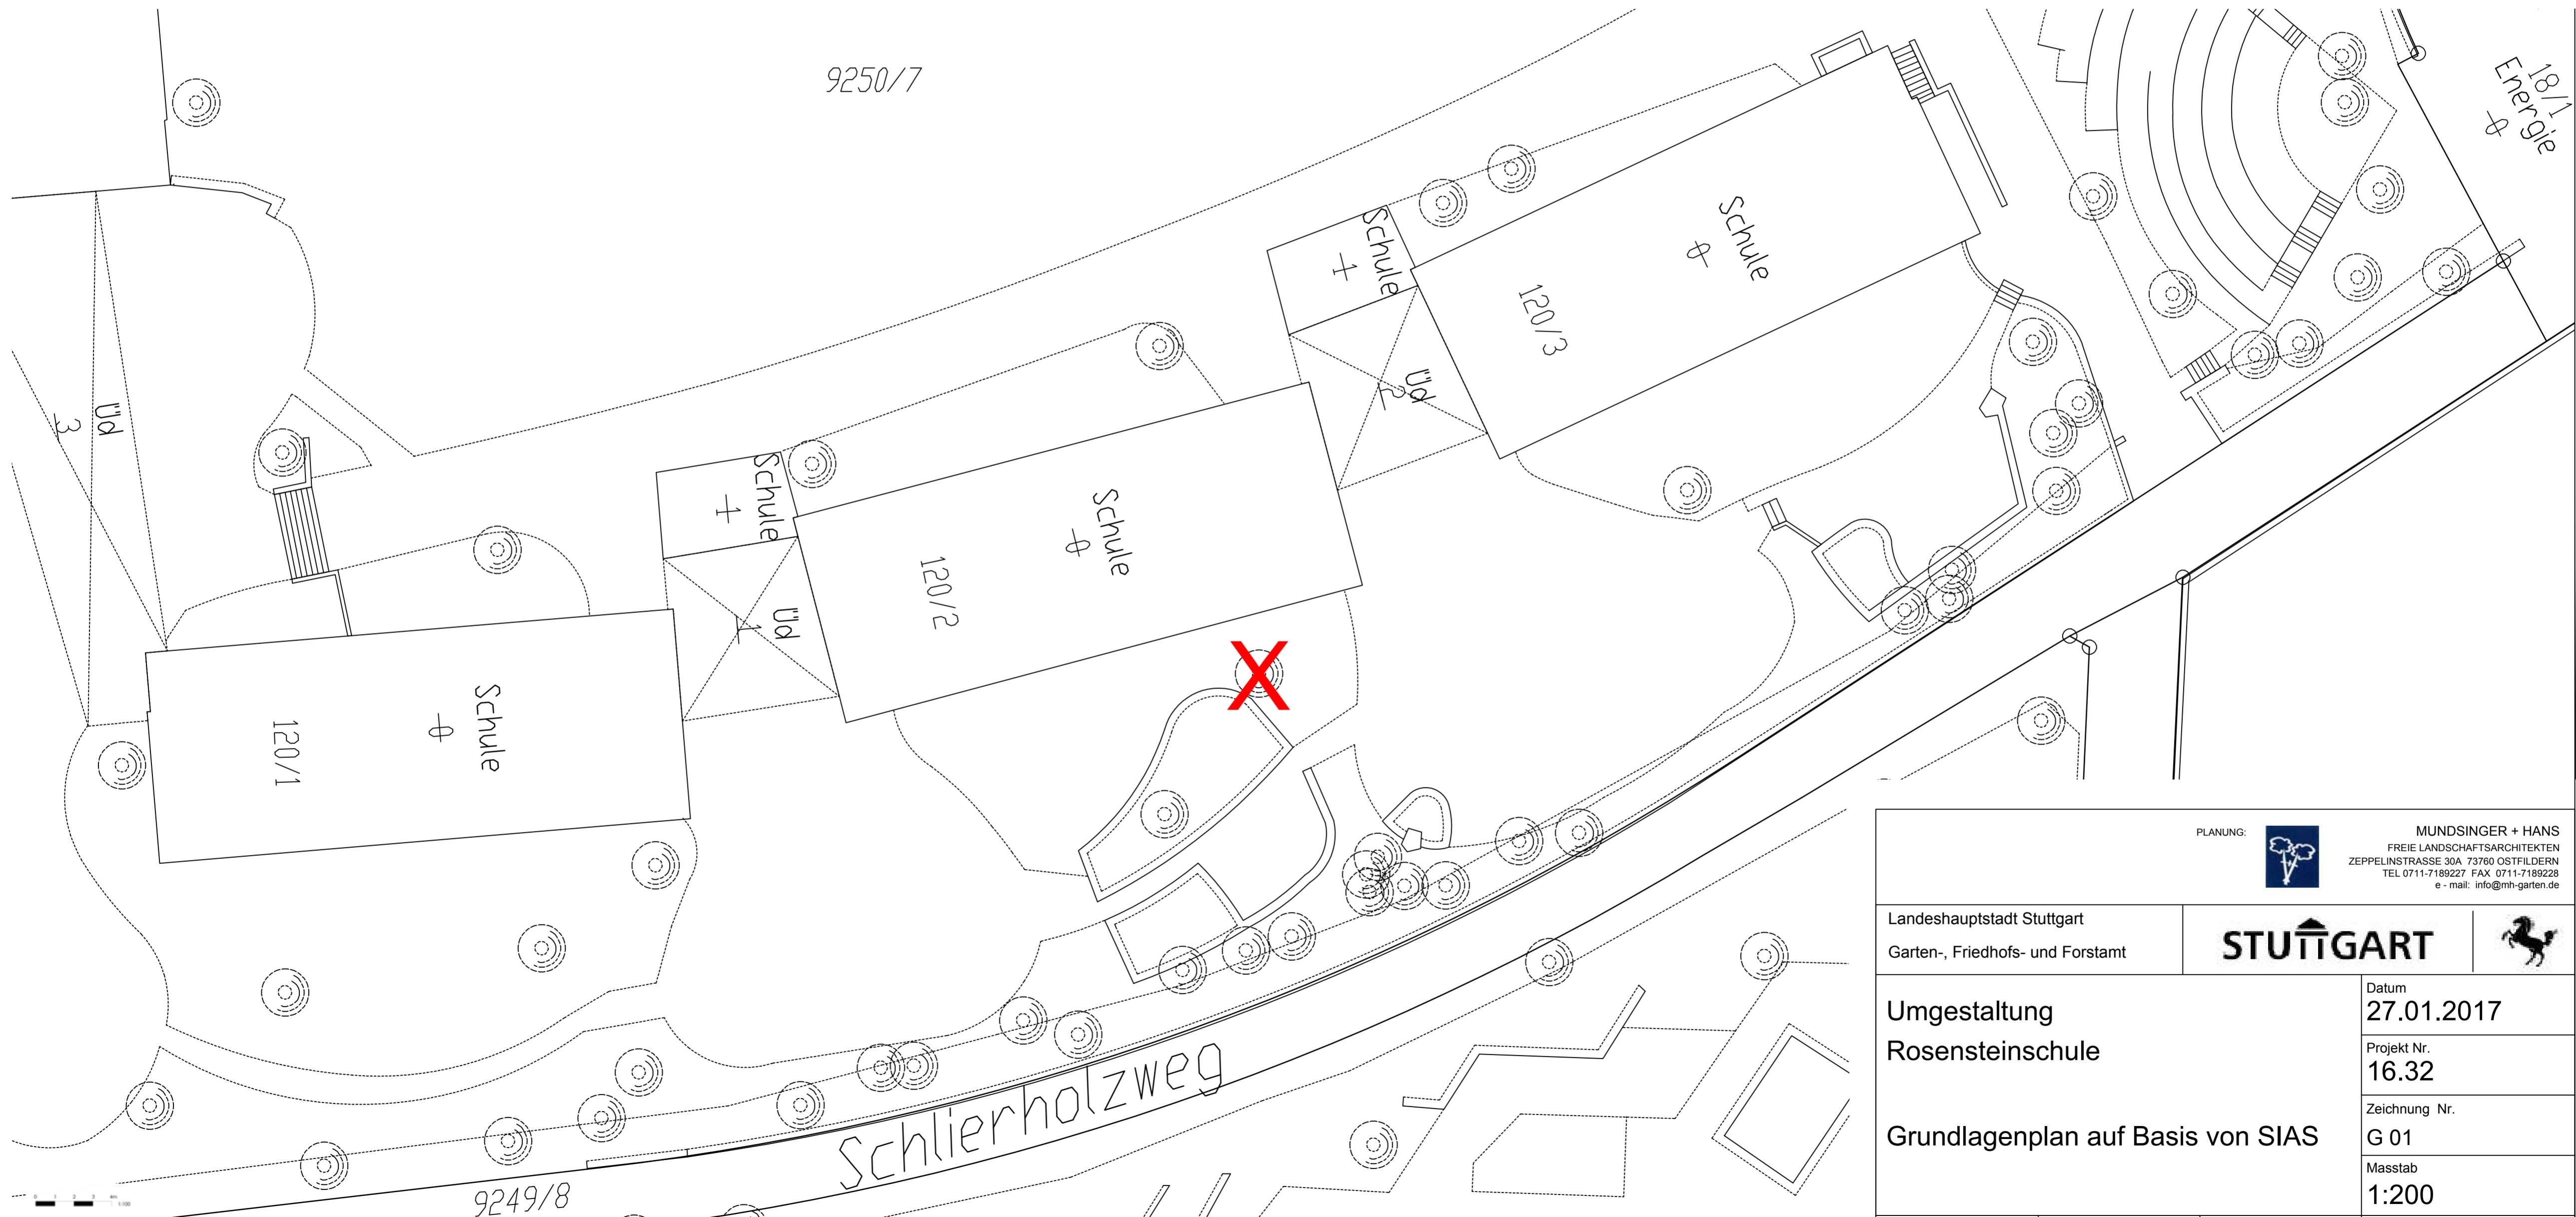

PLANUNG:



MUNDSINGER + HANS
FREIE LANDSCHAFTSARCHITECTEN
ZEPPELINSTRASSE 30A 73780 OSTFILDERN
TEL 0711-7189227 FAX 0711-7189228
e-mail: info@mh-garten.de

Landeshauptstadt Stuttgart
Garten-, Friedhofs- und Forstamt

STUTTGART



Umgestaltung
Rosensteinschule

Grundlagenplan auf Basis von SIAS

Datum
27.01.2017

Projekt Nr.
16.32

Zeichnung Nr.
G 01

Masstab
1:200