










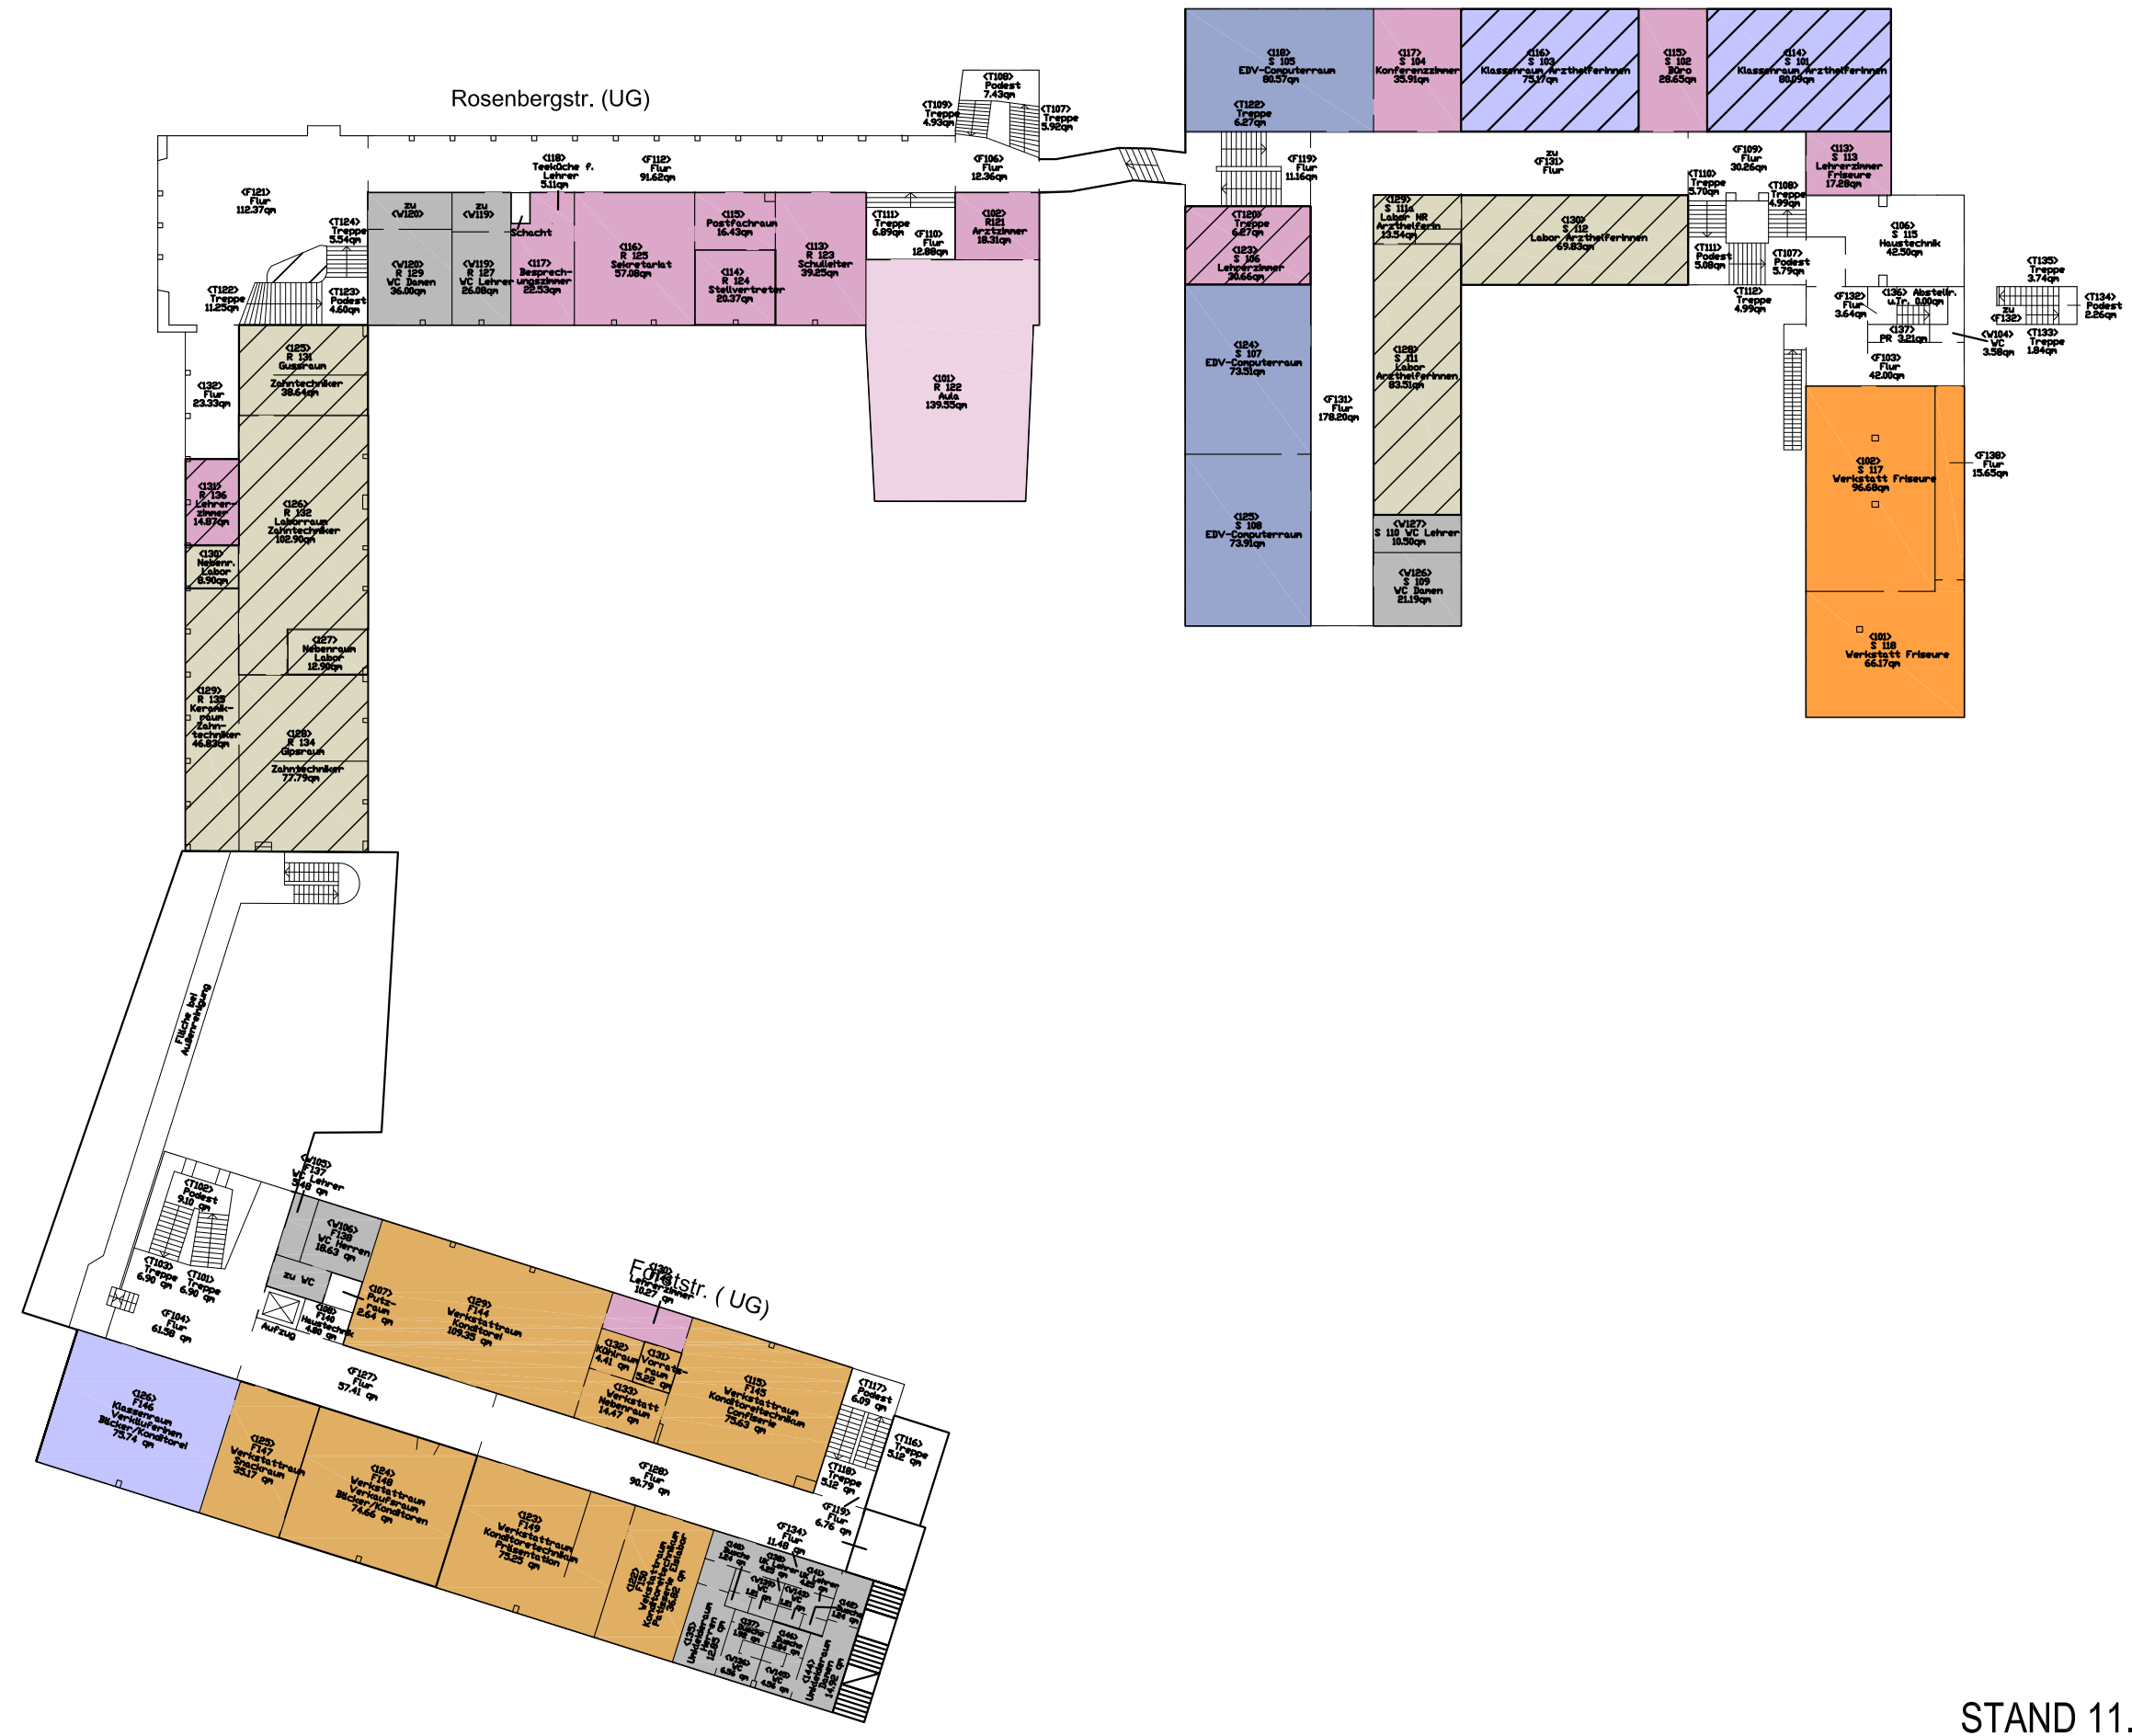



Plangrundlage / Flächenangaben:  
 Aufmass: Reinigungsflächen  
 Stand Dez.2010  
 Stadtmessungsamt  
 Abt. Vermessung



STAND 11.04.2011









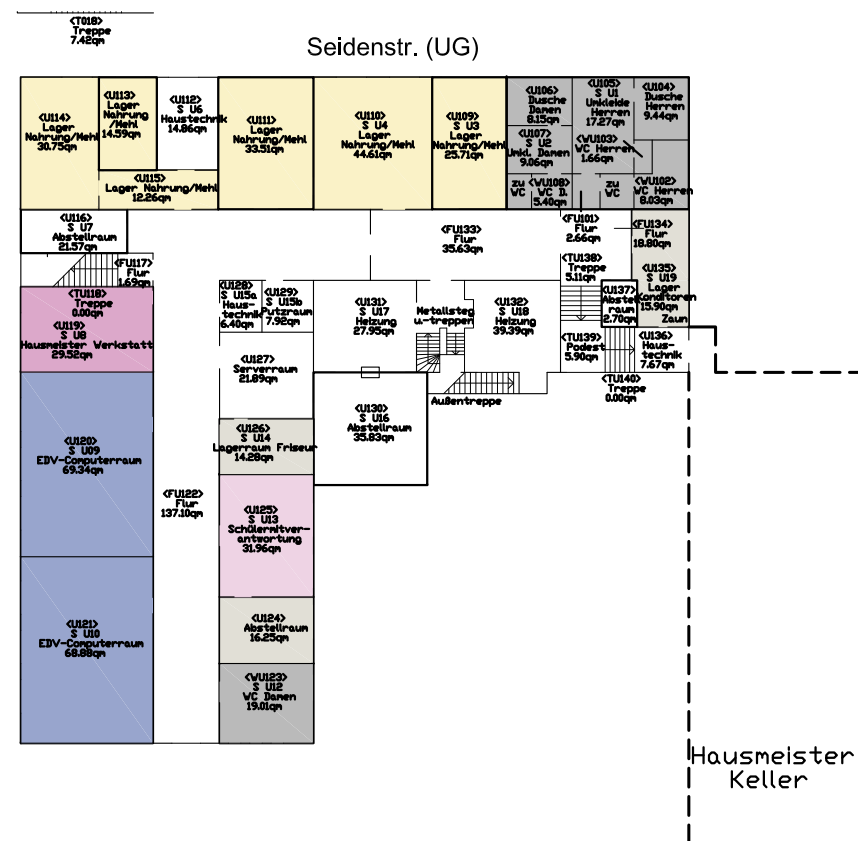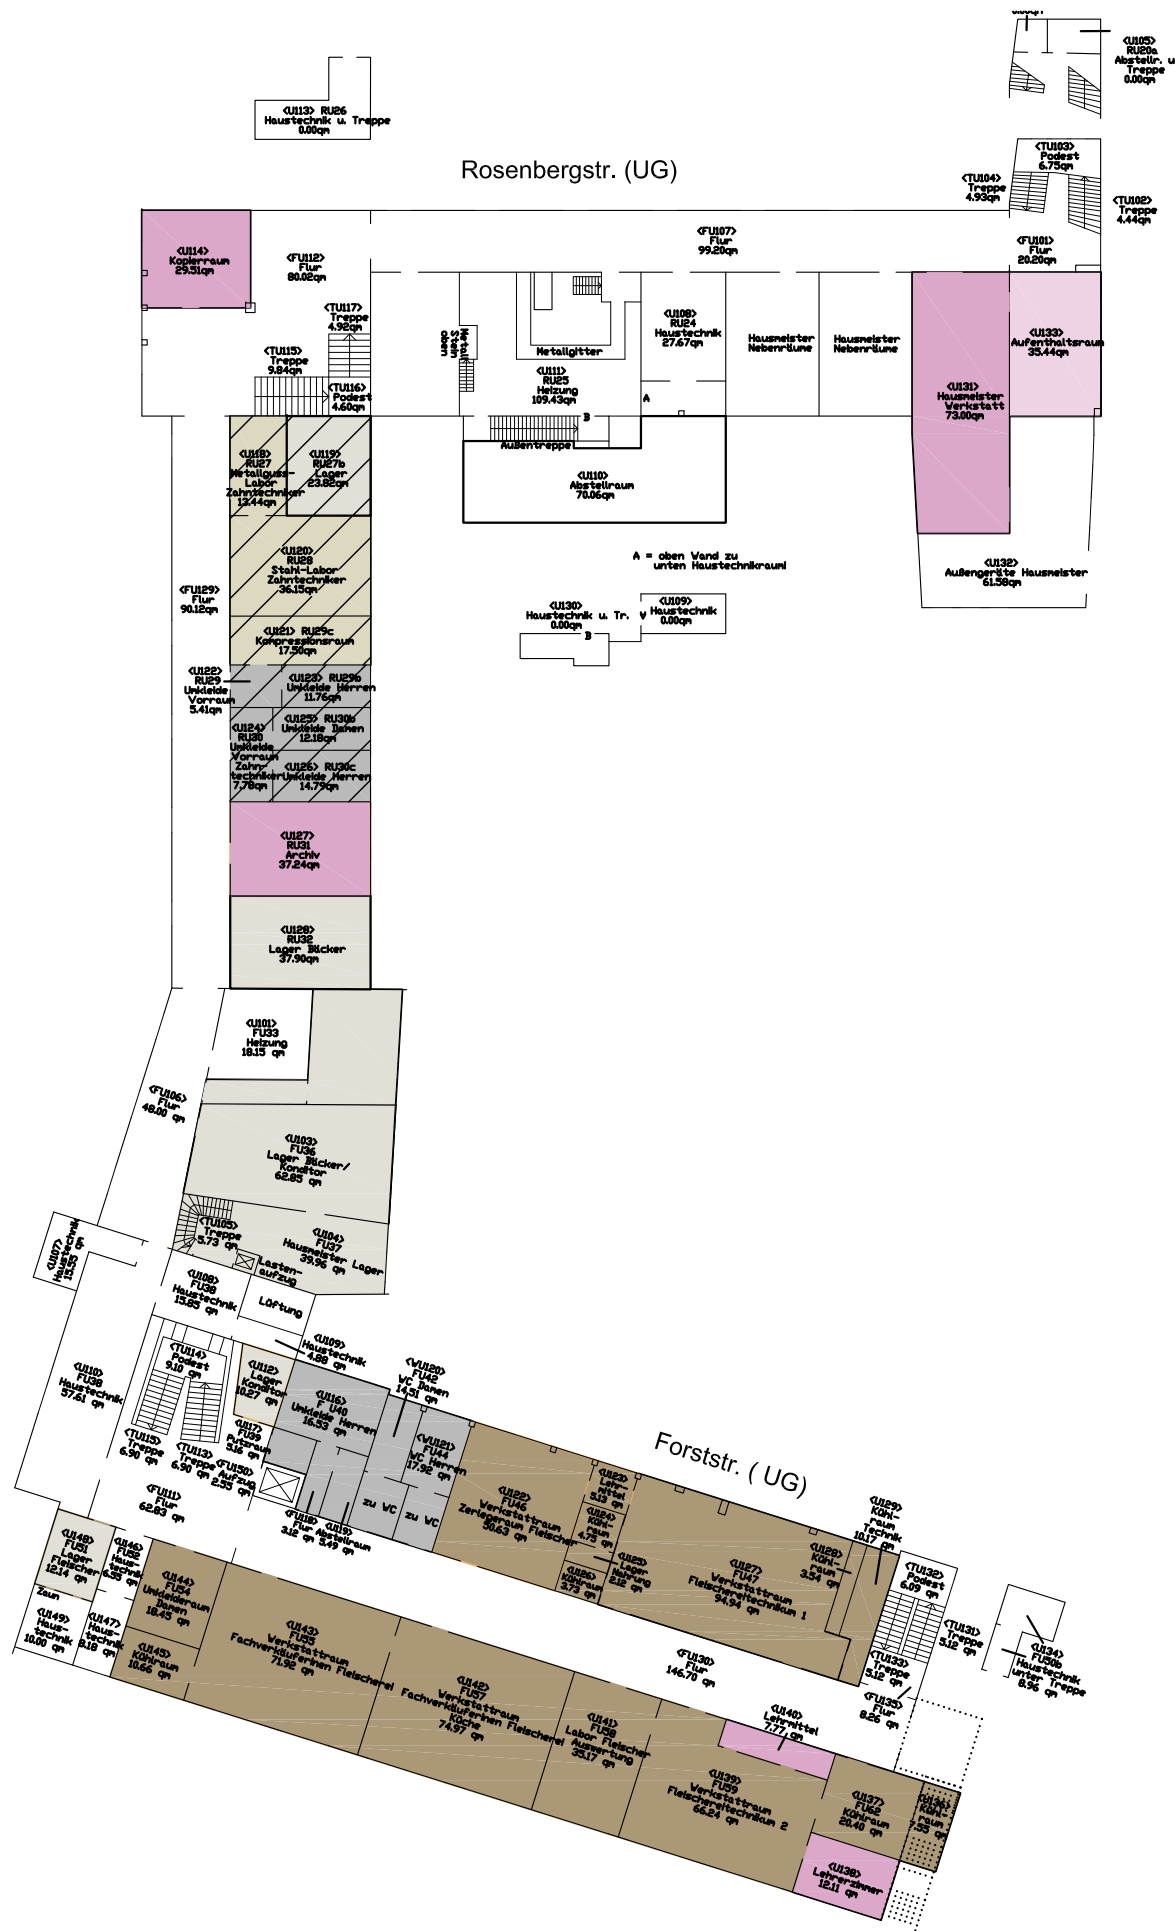





Plangrundlage / Flächenangaben:  
 Aufmass: Reinigungsflächen  
 Stand Dez.2010  
 Stadtmessungsamt  
 Abt. Vermessung

-  FREI WERDEND
-  ALLG. UNTERRICHT / FACH-/SCHARBEIT
-  EDV
-  FRISEURE / KOSMETIK
-  KONDITOREN / BÄCKER / VK
-  MÜLLER
-  FLEISCHER / VK
-  GESUNDHEIT/ PFLEGE
-  LEHRER / VERWALTUNG
-  AUFENTHALT/ MEDIATHEK
-  LAGER
-  UMKLEIDEN/ WCs


STAND 11.04.2011









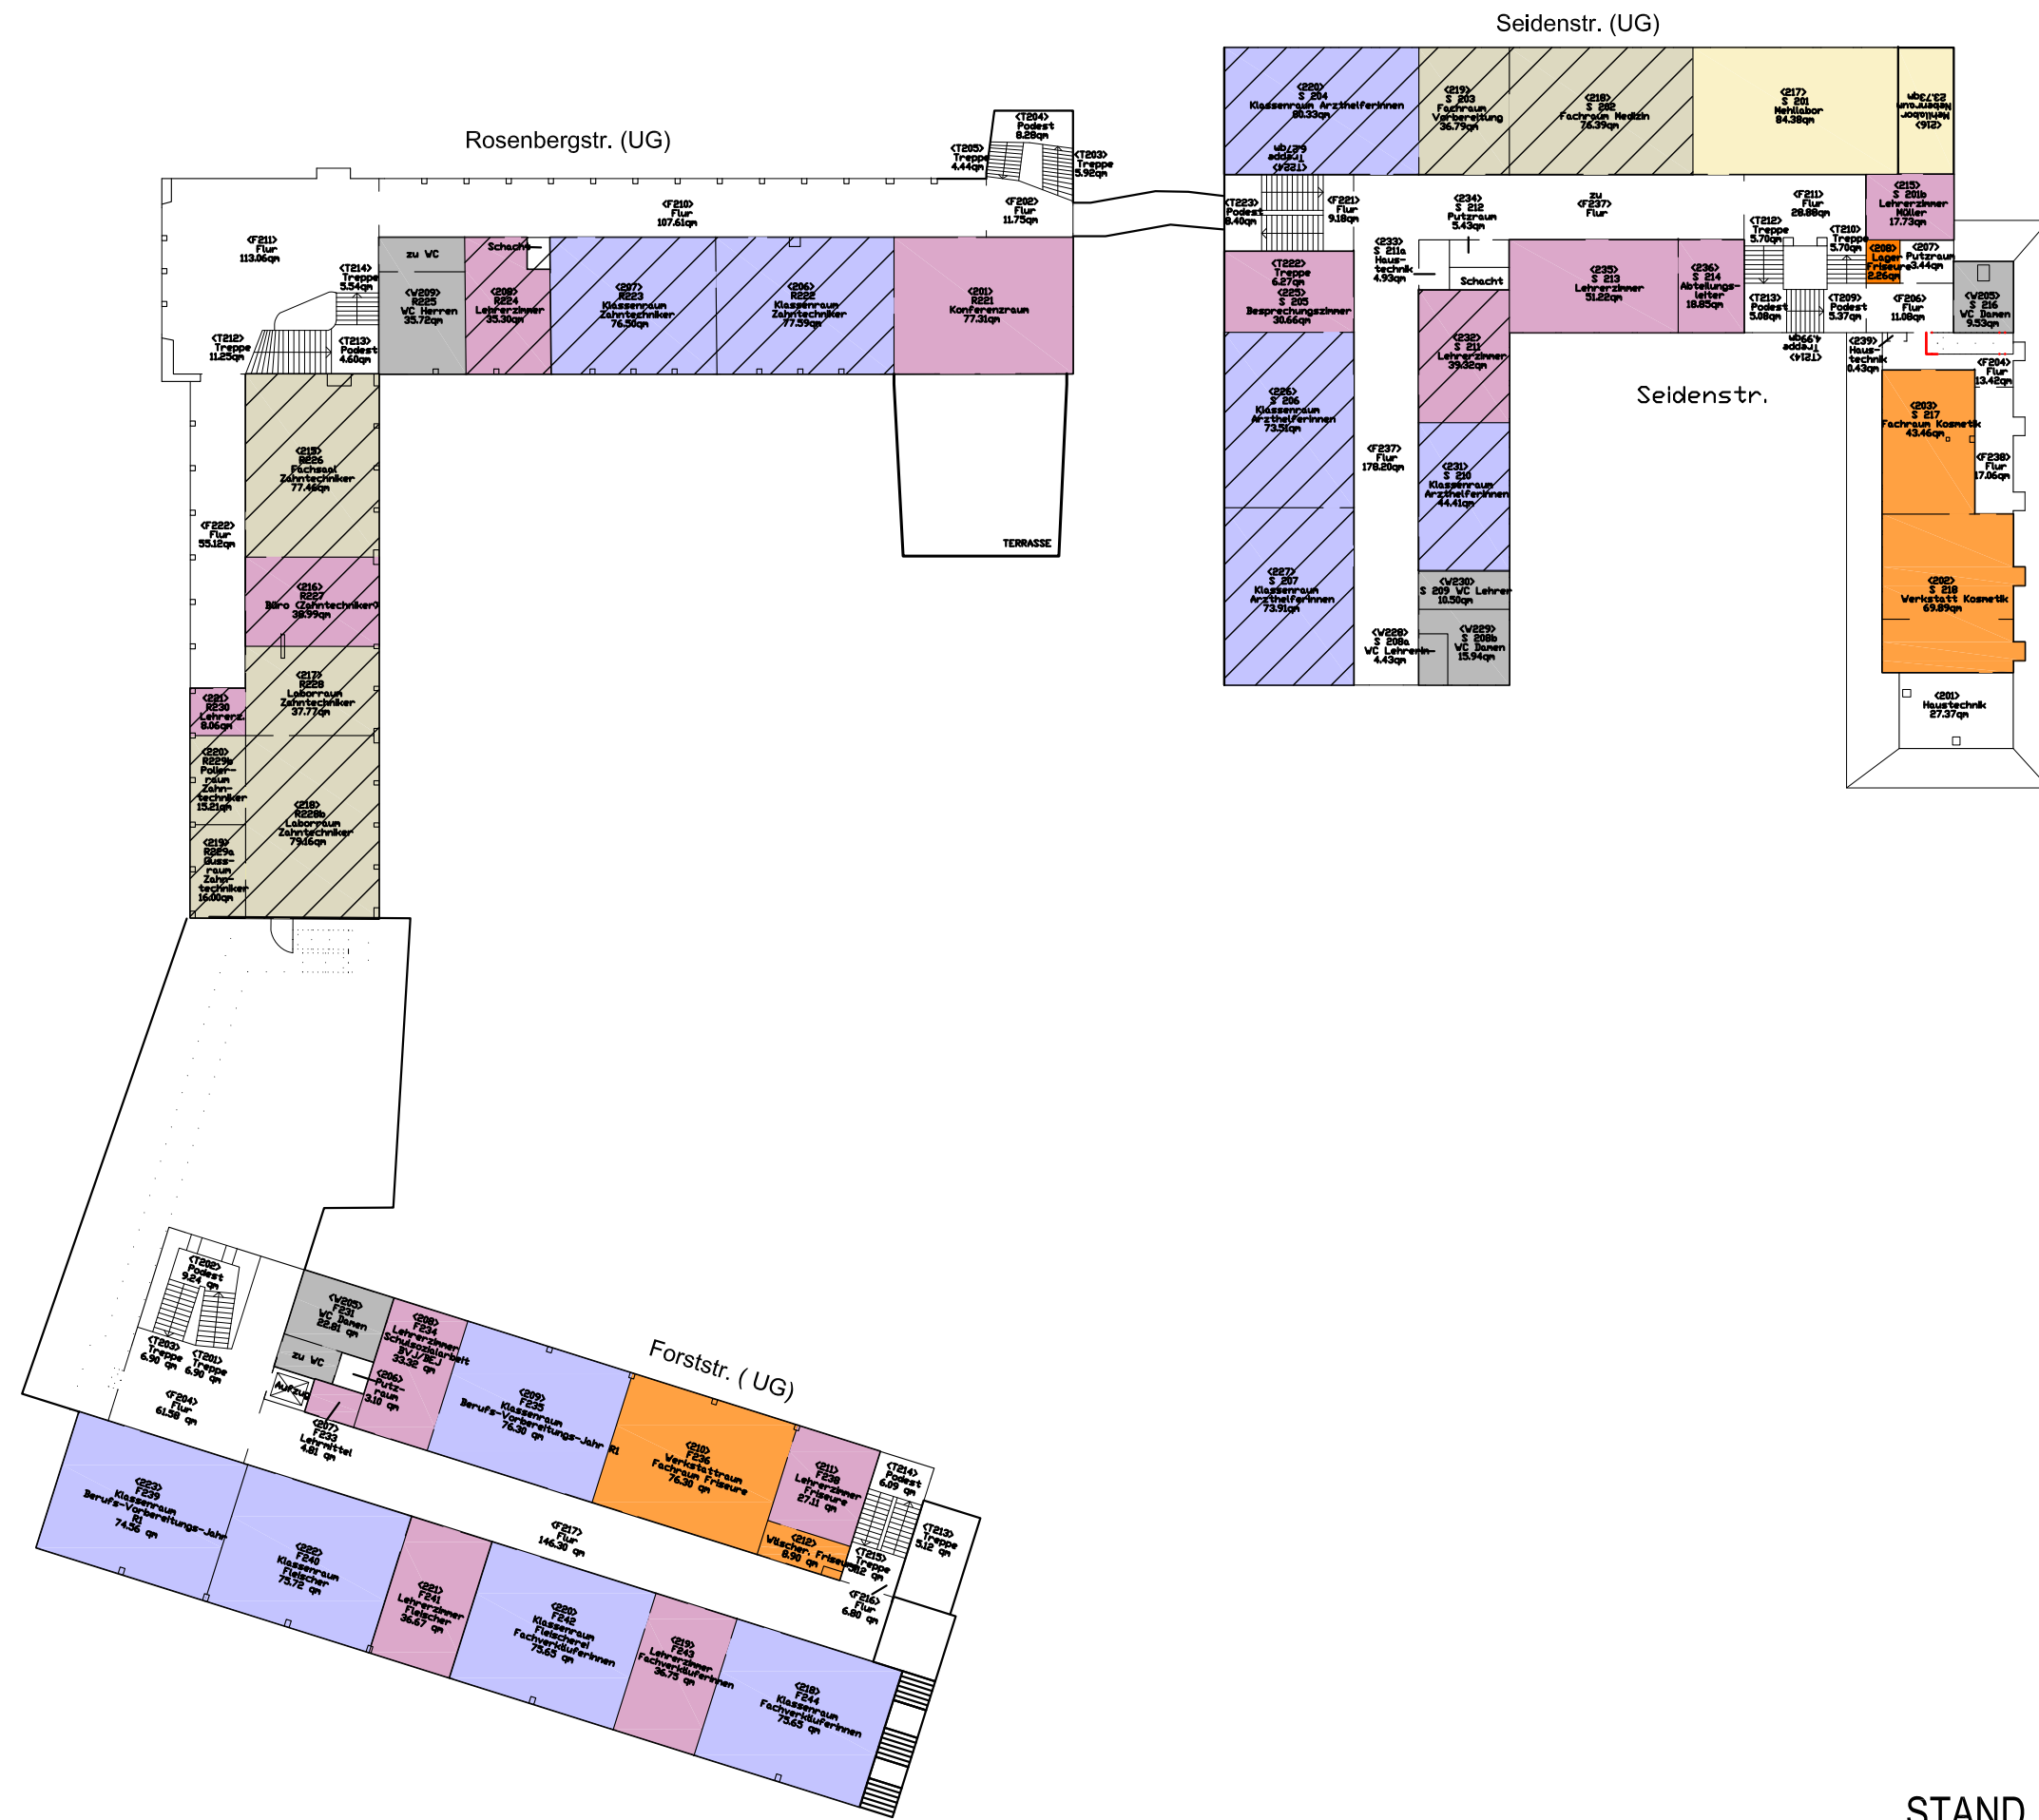





Plangrundlage / Flächenangaben:  
 Aufmass: Reinigungsflächen  
 Stand Dez.2010  
 Stadtmessungsamt  
 Abt. Vermessung

-  FREI WERDEND
-  ALLG. UNTERRICHT / FACH-/SCH-ARBEIT
-  EDV
-  FRISEURE / KOSMETIK
-  KONDITOREN / BÄCKER / VK
-  MÜLLER
-  FLEISCHER / VK
-  GESUNDHEIT/ PFLEGE
-  LEHRER / VERWALTUNG
-  AUFENTHALT/ MEDIATHEK
-  LAGER
-  UMKLEIDEN/ WCs

STAND 11.04.2011




Plangrundlage / Flächenangaben:  
 Aufmass: Reinigungsflächen  
 Stand Dez.2010  
 Stadtmessungsamt  
 Abt. Vermessung







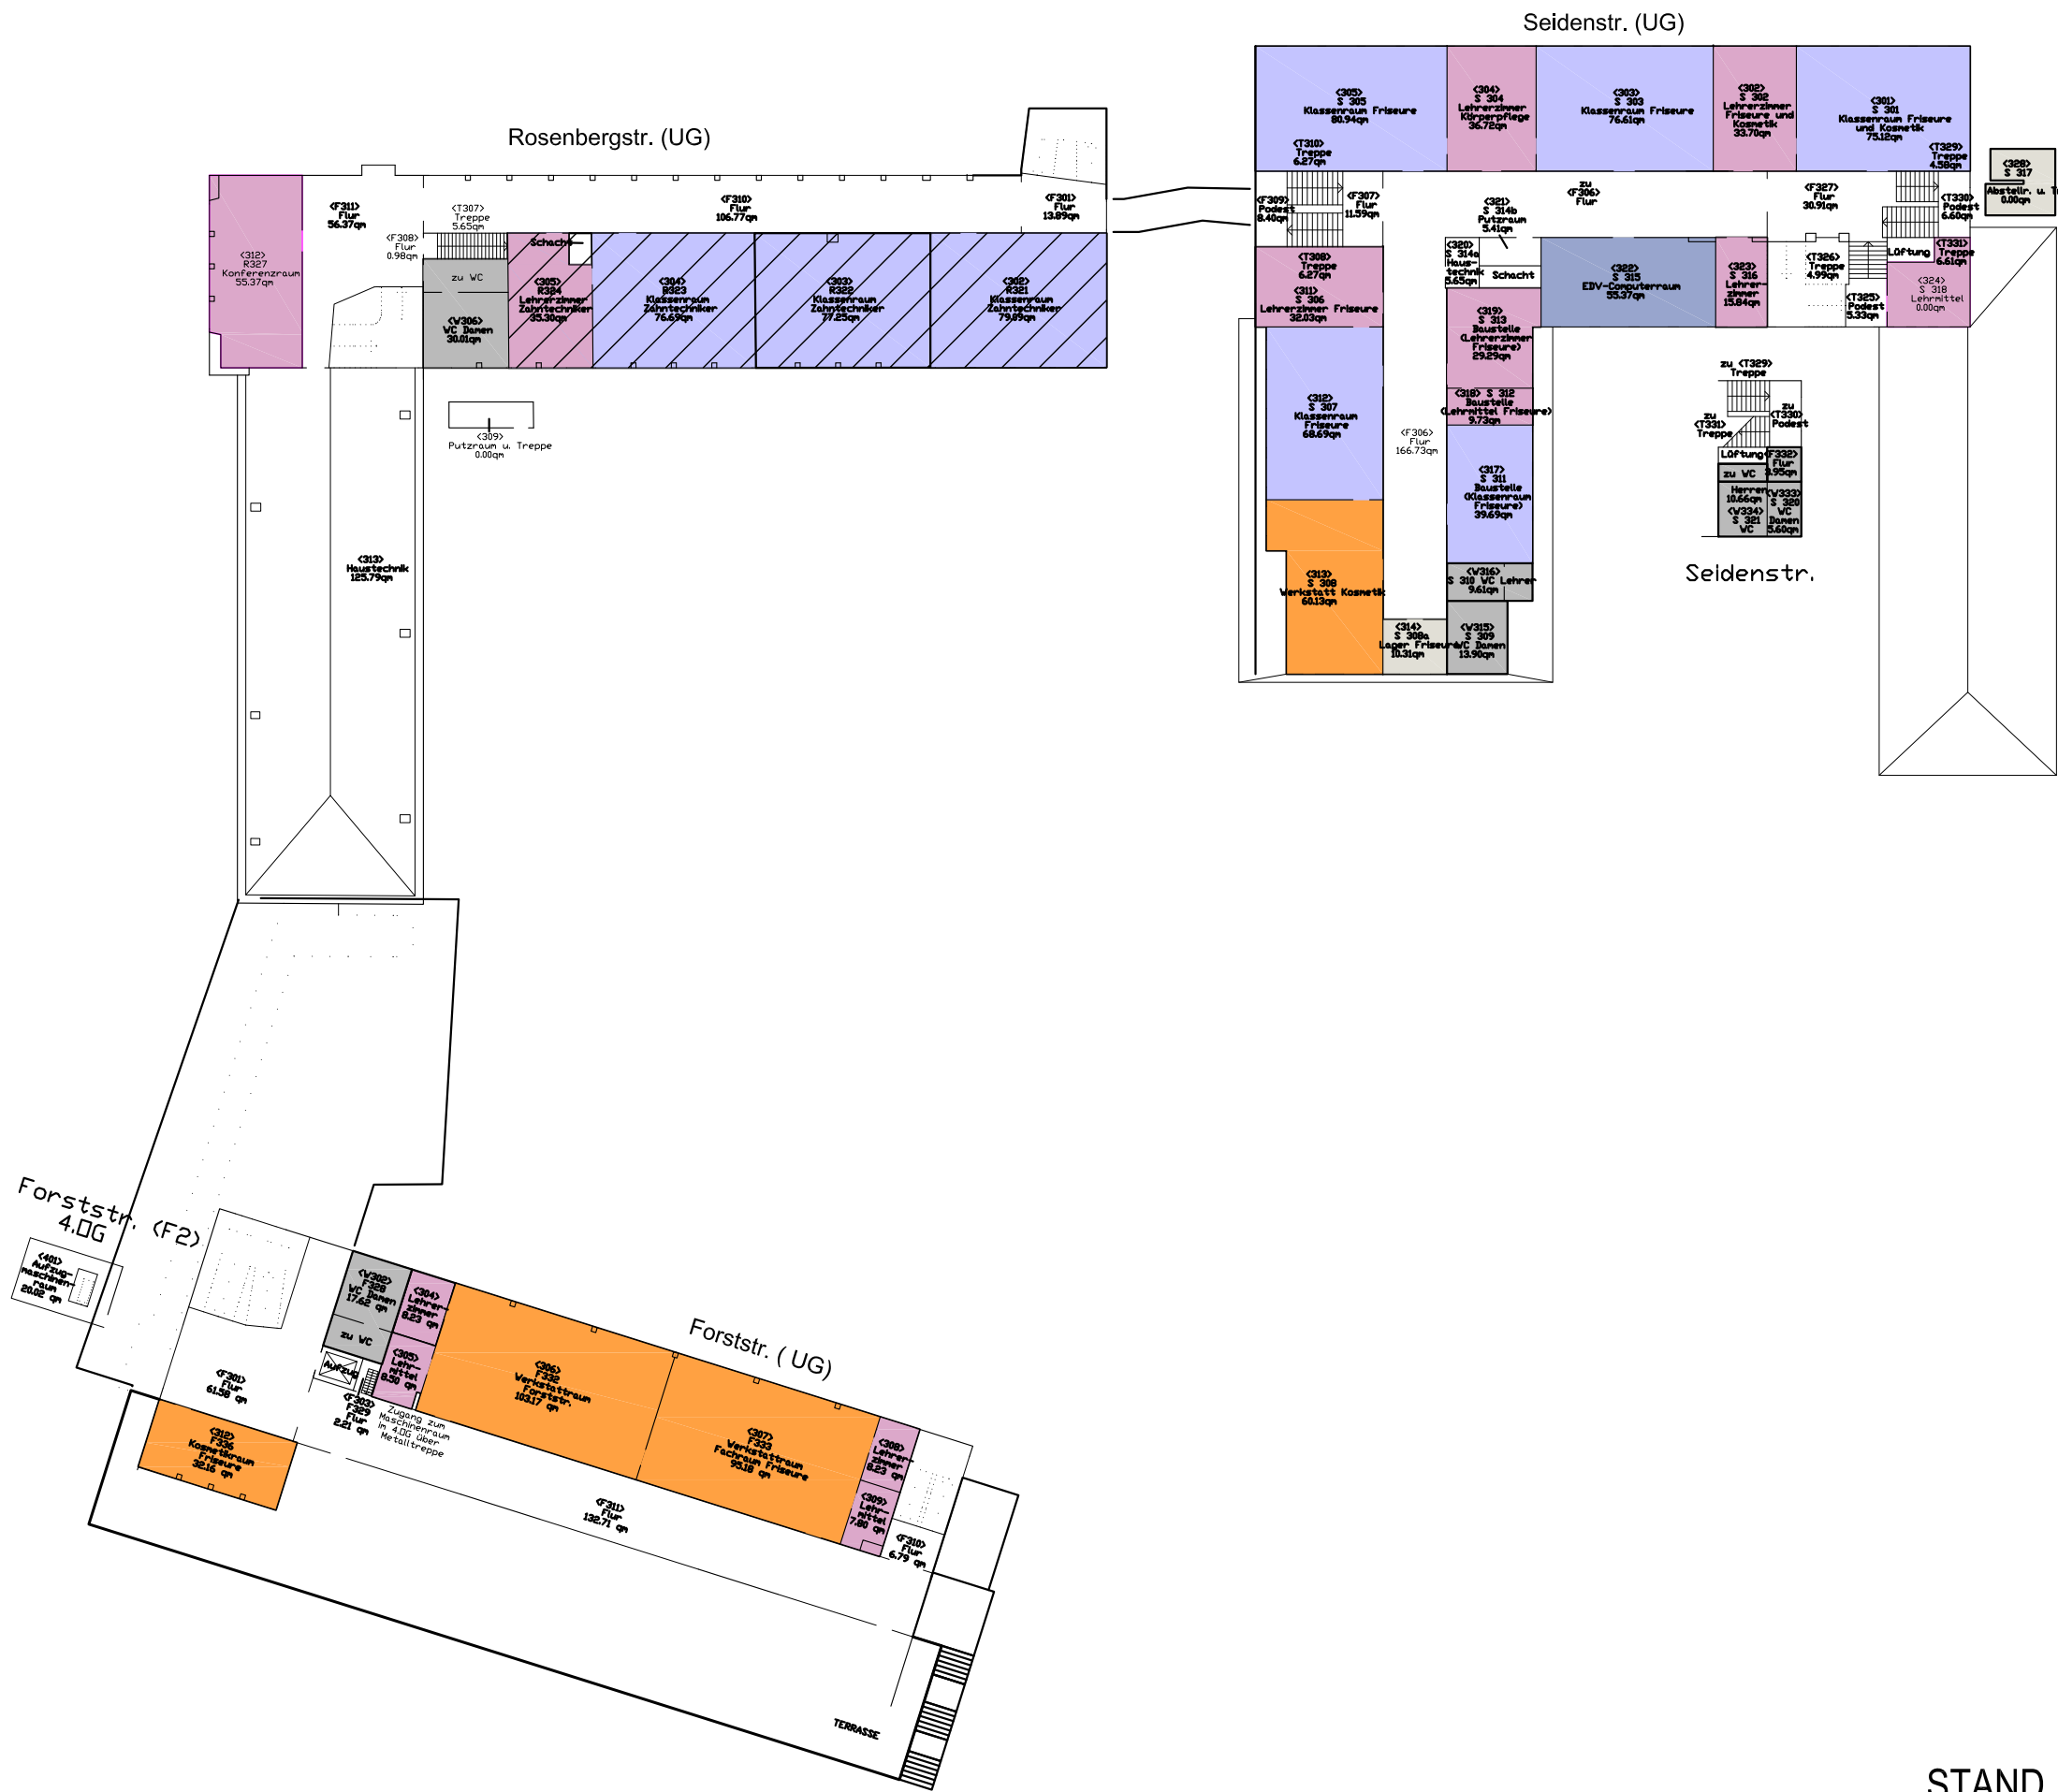





-  FREI WERDEND
-  ALLG. UNTERRICHT / FACH-/SCHARBEIT
-  EDV
-  FRISURE / KOSMETIK
-  KONDITOREN / BÄCKER / VK
-  MÜLLER
-  FLEISCHER / VK
-  GESUNDHEIT/ PFLEGE
-  LEHRER / VERWALTUNG
-  AUFENTHALT/ MEDIATHEK
-  LAGER
-  UMKLEIDEN/ WCs



STAND 11.04.2011



Plangrundlage / Flächenangaben:  
 Aufmass: Reinigungsflächen  
 Stand Dez.2010  
 Stadtmessungsamt  
 Abt. Vermessung

-  FREI WERDEND
-  ALLG. UNTERRICHT / FACH/ SCH-ARBEIT
-  EDV
-  FRISEURE / KOSMETIK
-  KONDITOREN / BÄCKER / VK
-  MÜLLER
-  FLEISCHER / VK
-  GESUNDHEIT/ PFLEGE
-  LEHRER / VERWALTUNG
-  AUFENTHALT/ MEDIATHEK
-  LAGER
-  UMKLEIDEN/ WCs

STAND 11.04.2011

