

- | | | | | | | |
|--------------------------------|-----|-----------|---------------------|------------------------|-------|-----------------|
| UNTERRICHT /
FACH/SCHARBETT | EDV | NW RÄU ME | LEHRER / VERWALTUNG | AUFENTHALT / MEDIATHEK | LAGER | UNKLEIDEN / WCS |
|--------------------------------|-----|-----------|---------------------|------------------------|-------|-----------------|

Plangrundlage / Flächenangaben:
Aufmass: Reinigungsflächen
Stand: EG -30G März 2009/
1-2 UG/ DG Aug. 2002
Stadtmessungsamt, Abt. Vermessung



UNTERRICHT /
FACH / SCHARBETT

FACHRÄUME

EDV

NW RÄUME


LEHRER / VERWALTUNG

AUFENTHALT / MEDIATHEK

LAGER

UNKLEIDEN / WOS

STAND 04.04.2011

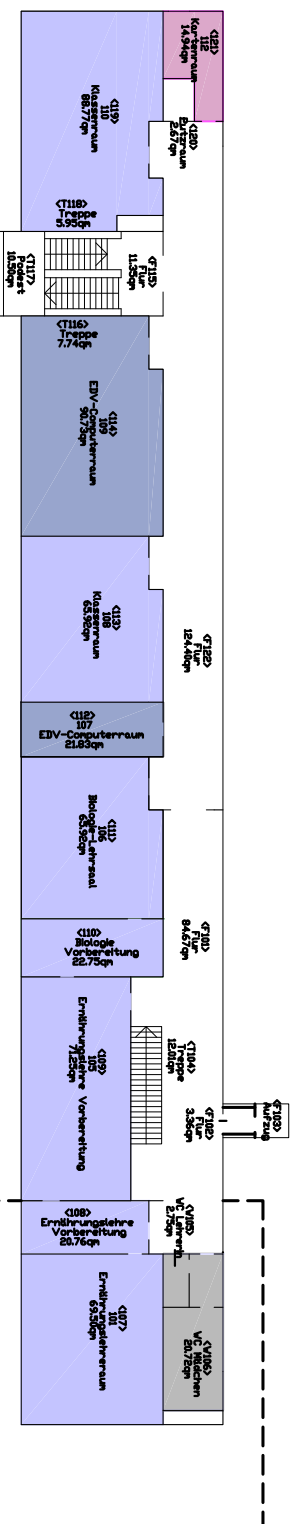


1.OG

Plangrundlage / Flächenangaben:
 Aufmass: Reinigungsflächen
 Stand: EG -30G März 2009/
 1-2 UG/ DG Aug. 2002
 Stadtmessungsamt, Abt. Vermessung


- UNTERRICHT /
FACH/ SCHARBEIT
- FACHRÄUME
- EDV
- NW RÄUME
- LEHRER / VERWALTUNG
- AUFENTHALT/ MEDIATHEK
- LAGER
- UMKLEIDEN/ WCs

STAND 04.04.2011

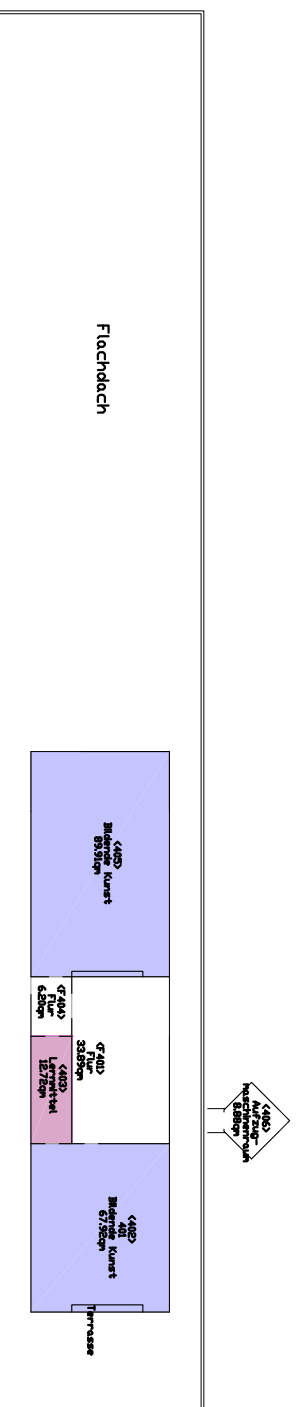

DG

Plangrundlage / Flächenangaben:
Aufmass: Reinigungsflächen
Stand: EG -30G März 2009/
1-2 UG/ DG Aug. 2002
Stadtmessungsamt, Abt. Vermessung

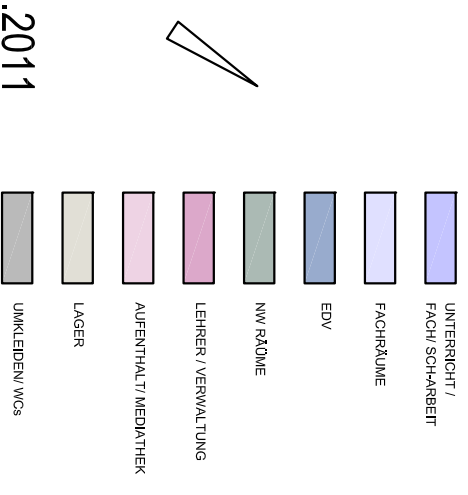

STAND 04.04.2011

