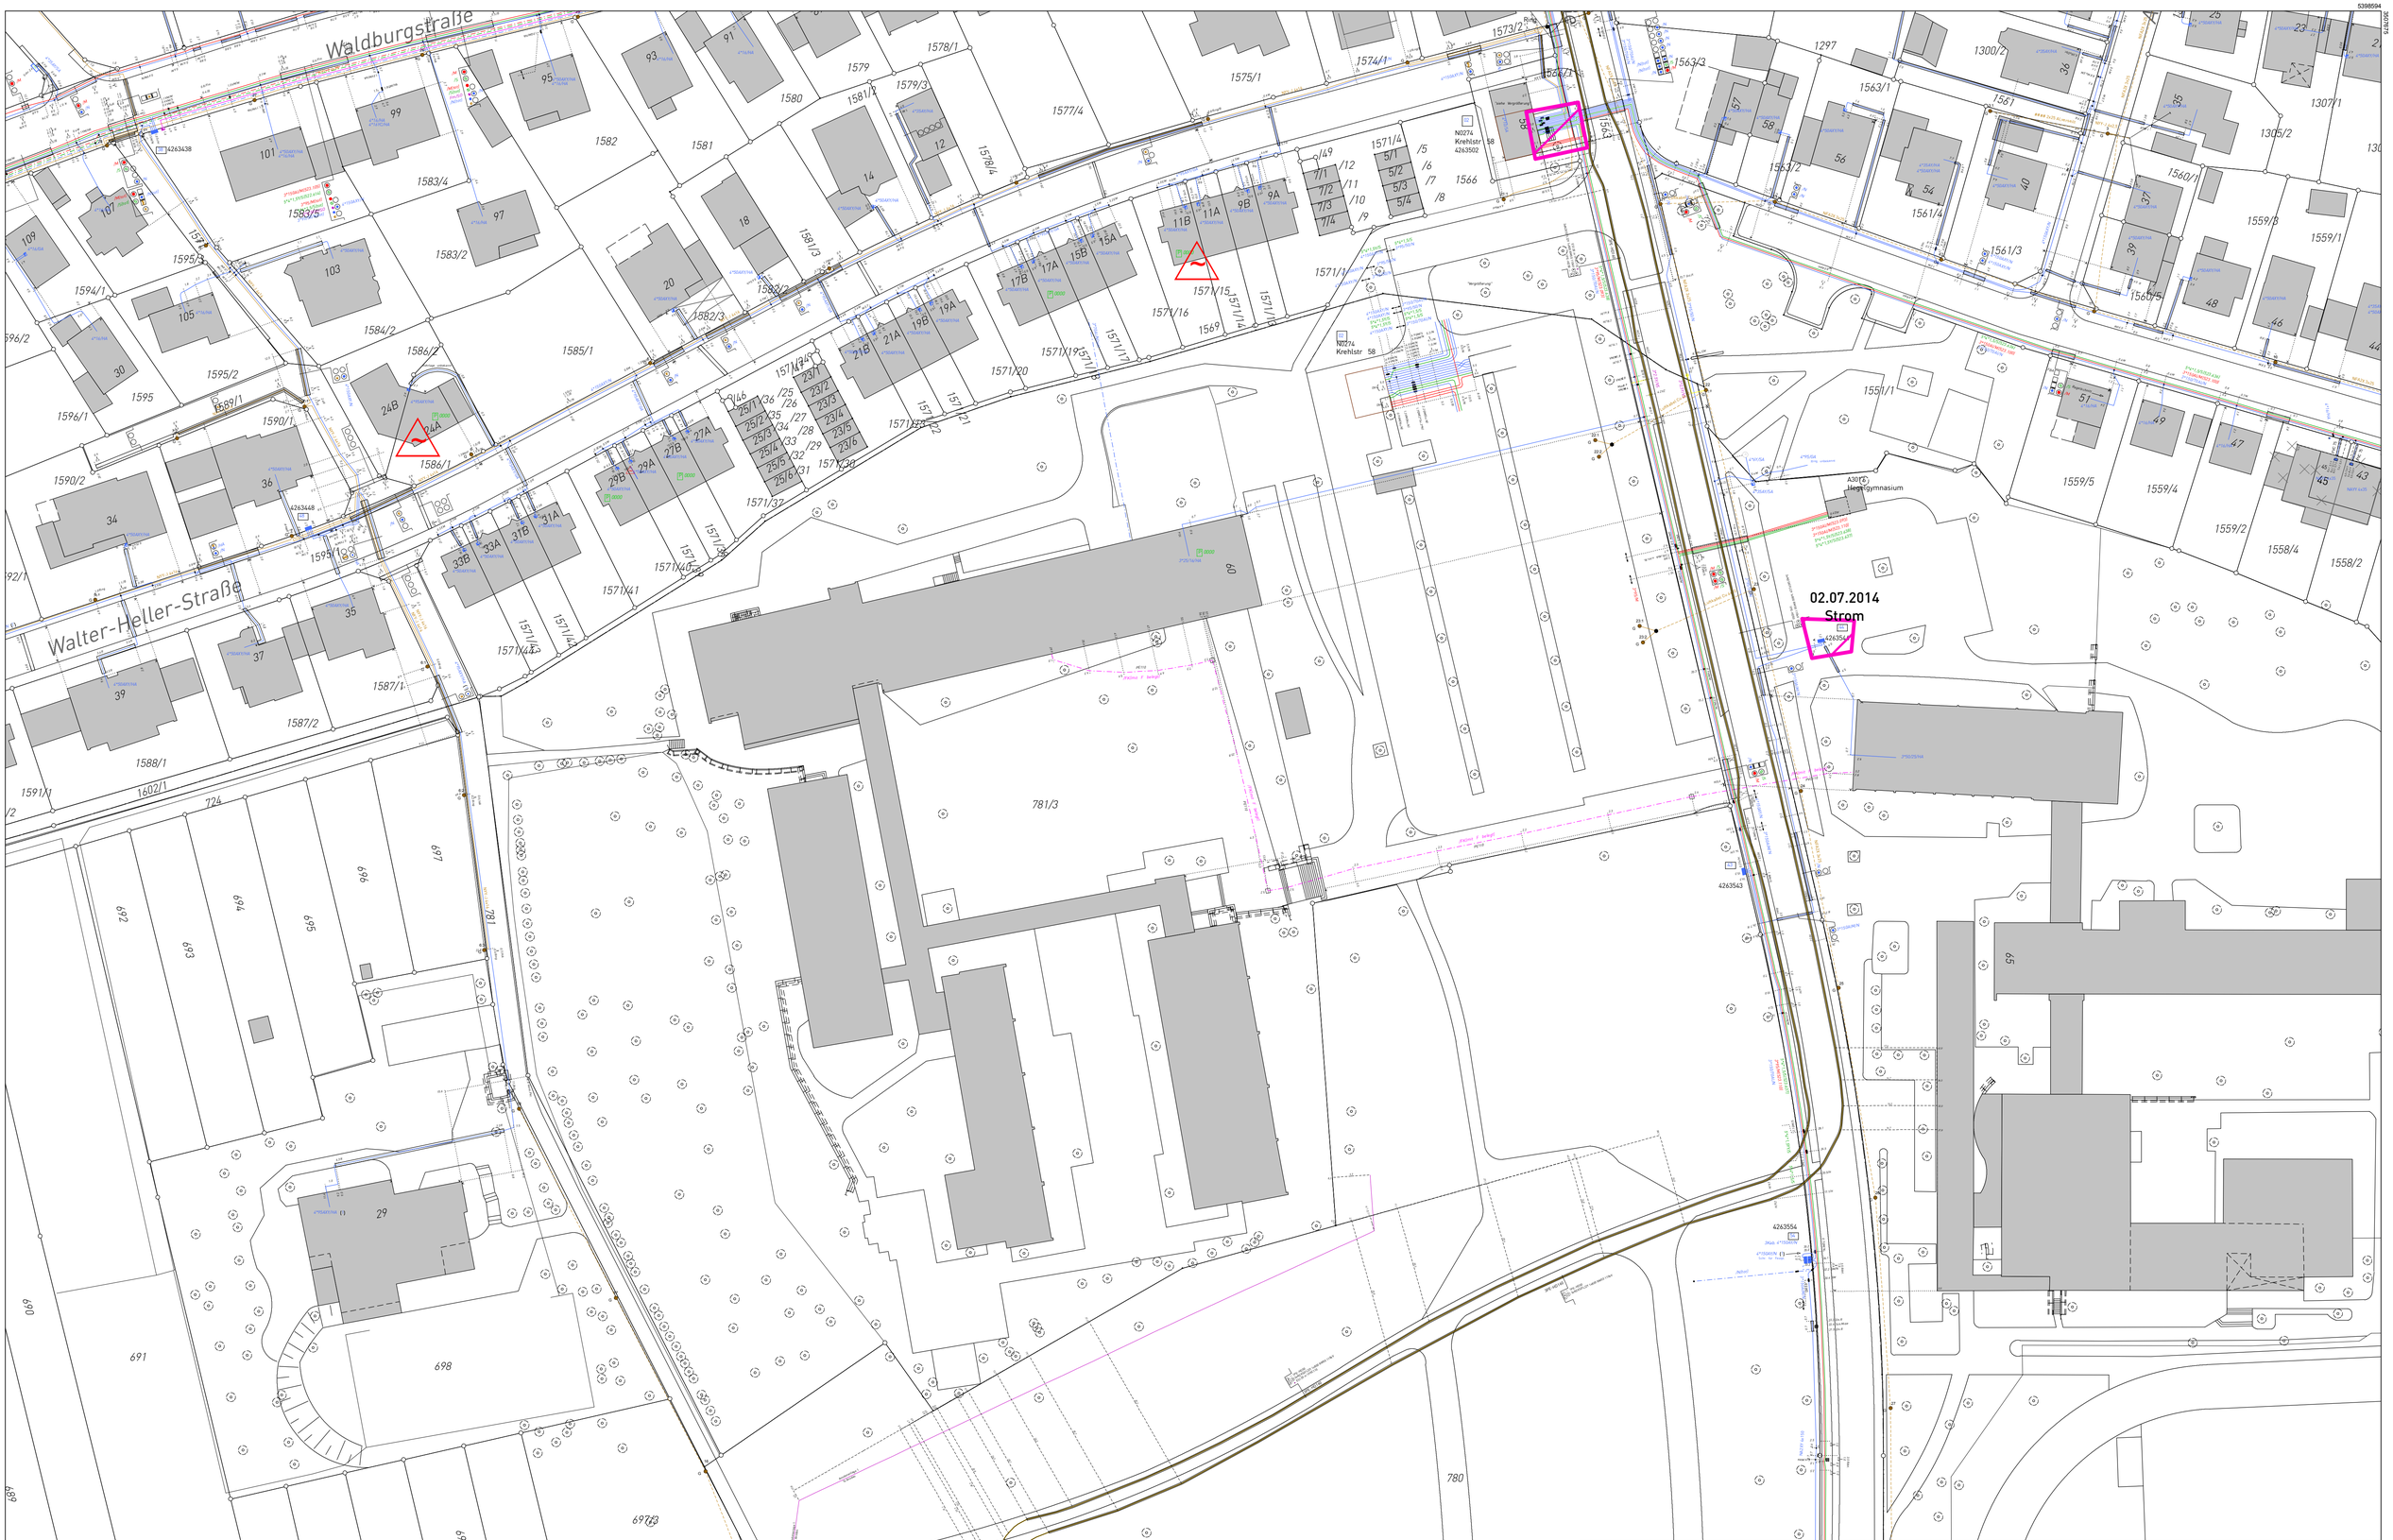


| | | |
|---|---|---|
| **Netze BW GmbH**<br>Schelmenwasenstraße 15<br>70567 Stuttgart<br>**1:500** | **Planauskunft**<br>GIS Portal<br>Bestandsplan Strom<br>Netze BW | Bearbeiter Groezinger<br>Datum: 27.08.2014<br>Uhrzeit: 17:04 |
| Maßstab: 1:500 0 5 10 15 Meter | Dieser Auszug wurde mit einem Internet-Browser erzeugt.<br>Netze BW GmbH | |